

Адкрытае акцыянернае таварыства  
«Трэст №15 «Спецбуд»  
Упраўленне механізацыі № 70  
220014, г.Мінск, вул.Мініна, 1  
e-mail: um70@trest15.by  
тэл. (017) 397-26-59, факс (017) 375-23-75  
р.р ВУ83ВPSB30121039380119330000  
ААТ «Сбер банк», код ВPSBВY2X  
г. Мінск, пр.Машэрава, 80  
УНП – 100325820, АКПО - 01279665



Открытое акционерное общество  
«Трест № 15 «Спецстрой»  
Управление механизации № 70  
220014, г.Минск ул. Минина, 1  
e-mail: um70@trest15.by  
тел. (017) 397-26-59, факс (017) 375-23-75  
р.с ВУ83ВPSB30121039380119330000  
ОАО «Сбер банк», код ВPSBВY2X  
г. Минск, пр. Машерова, 80  
УНП – 100325820, ОКПО - 01279665

07.10.2011 № 16/03-3075  
На \_\_\_\_\_ от \_\_\_\_\_

Первому заместителю  
директора-главному инженеру  
КУП «УКС Мингорисполкома»  
Олиферчику Ю.П.

УМ-70 ОАО «Трест №15 «Спецстрой» сообщает, что проектируемая напорная хозяйственная канализация на участке от УГ-3 до УГ-7 на объекте «23.97.02 Экспериментальный многофункциональный комплекс «Северный берег». Возведение инженерной инфраструктуры в границах ул Проектируемая №7-ЛР2-проезд Проектируемый №2 в г.Минске. 2-очередь строительства» частично попадает под временную дорогу из паговых плит, построенную ООО "Риверсайд Девелопмент Лимитед".

Просим откорректировать проект или принять меры по перемещению временного дороги в другое место.

*Приложение: Исполнительная схема существующей паговой дороги и проектируемой напорной канализации.*


Начальник УМ -70

Р.Б. Бобрик

Исп. 03 Милянтей В.А.  
8-017-375-83-45



Исполнительная схема существующей паговой  
дороги и проектируемой напорной  
канализации. Объект: 23.97.02

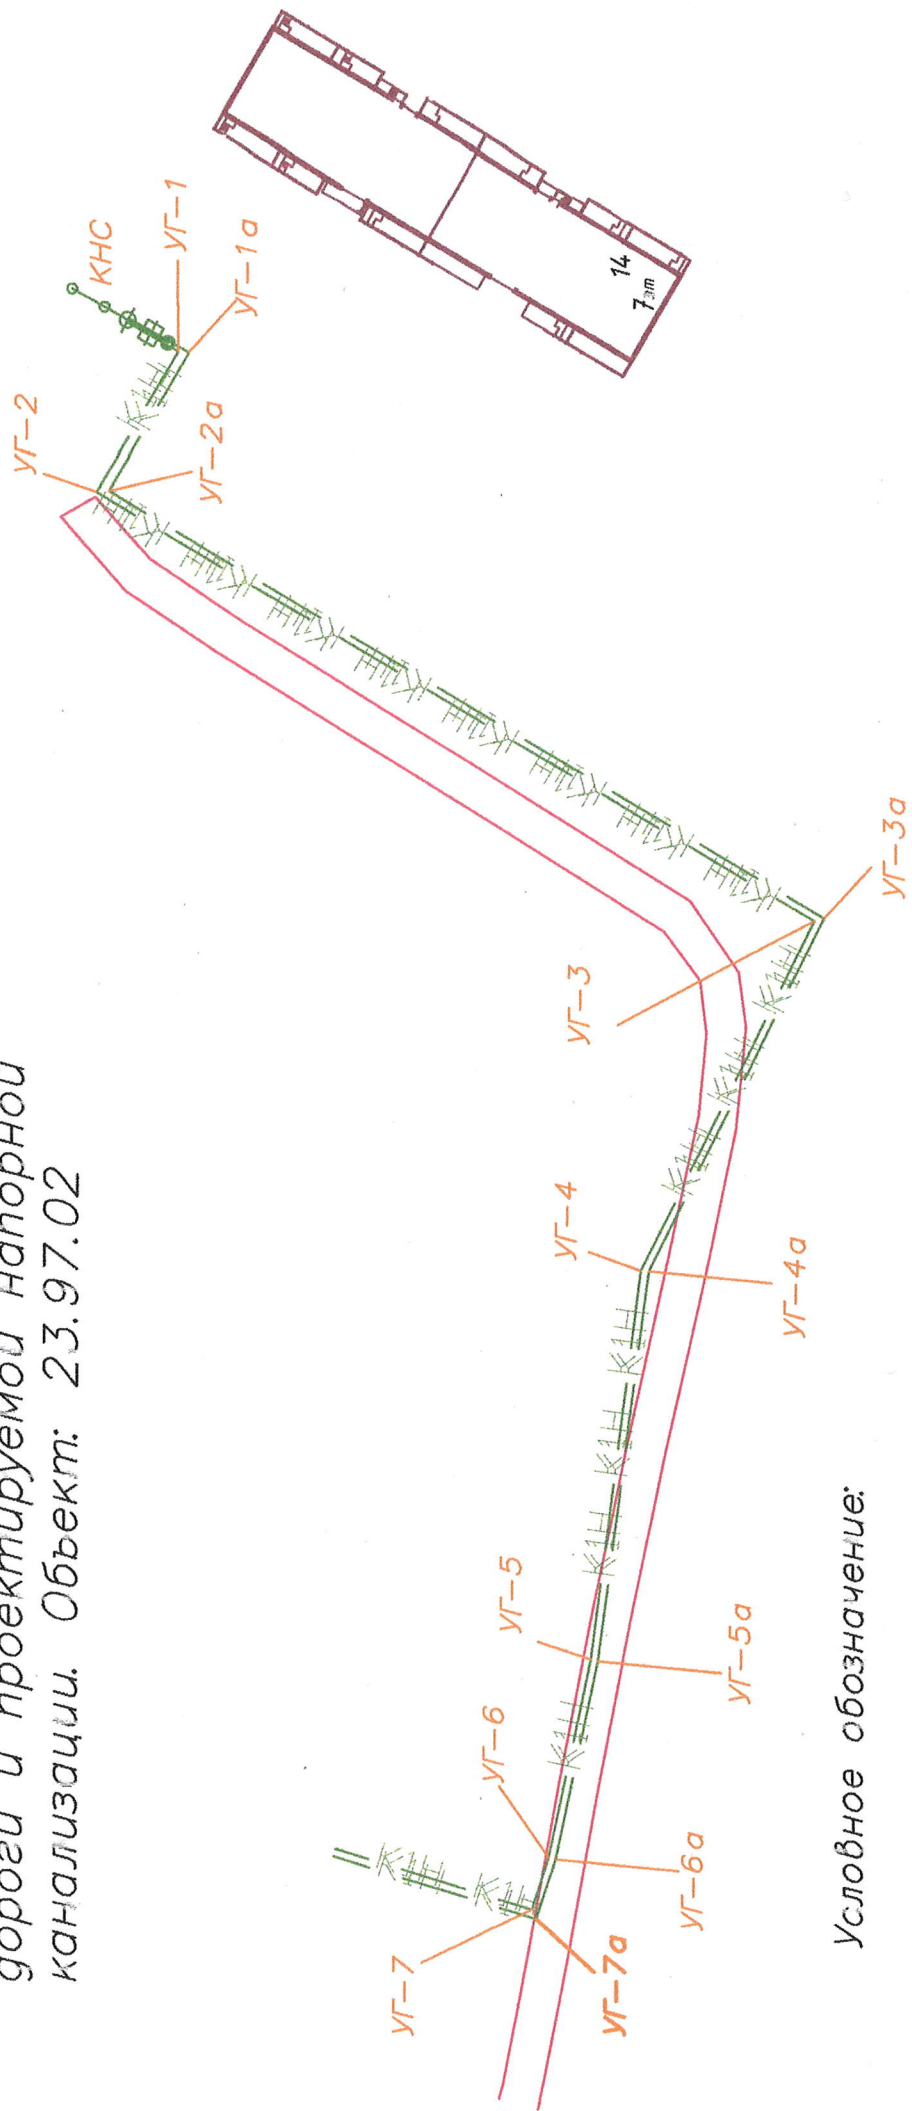

Условное обозначение:

- граница существующей паговой дороги
- K — проектируемая напорная канализация