

АДКРЫТАЕ АКЦЫЯНЕРНАЕ
ТАВАРЫСТВА «МАПІД»

Будаўнічае

ўпраўленне № 101
(БУ-101 ААТ «МАПІД»)

вул. Р. Люксембург, 205
220036, г. Мінск

Тэлефон/факс (+375 17) 208-66-12

Р/рачунак BY20BLBB30120100308601001001

ВІС ВLBВВY2X

г. Мінск Дырэкцыя ААТ «Белінвестбанк»

па г. Мінску і Мінскай вобласці

вул. Калектарная, 11, г. Мінск

УНП 100308601



ОТКРЫТОЕ АКЦИОНЕРНОЕ
ОБЩЕСТВО «МАПІД»

Строительное

управление № 101
(СУ-101 ОАО «МАПІД»)

ул. Р. Люксембург, 205
220036, г. Минск

Телефон/факс (+375 17) 208-66-12

Р/счет BY20BLBB30120100308601001001

ВІС ВLBВВY2X

г. Минск Дирекция ОАО «Белинвестбанк»

по г. Минску и Минской области

ул. Коллекторная, 11, г. Минск

УНП 100308601

23.10.2024 № 51-8/1766

на № _____ ад _____

О замечаниях к ПД

Директору
КУП «УКС Мингорисполкома»
Бобарико А.К.

копия:

Начальнику ПО
по строительству
ОАО «МАПІД»
Кияну А.А.


СУ-101 ОАО «МАПІД» по объекту «Застройка микрорайона Лошица-10» сообщает, что необходимо внести корректировки водопроводной сети В1 (т.1-т.2) в связи с тем, что при производстве работ выявлены отклонения проектных отметок от фактических. Дополнительно сообщаем, что в т.2 находится стальная труба Ø325.

Просим внести изменения в проектную документацию и выдать в установленном порядке.

Приложение: Исполнительная съемка – 1 лист.


Первый заместитель начальника
управления – главный инженер

В.Е. Подолянчик

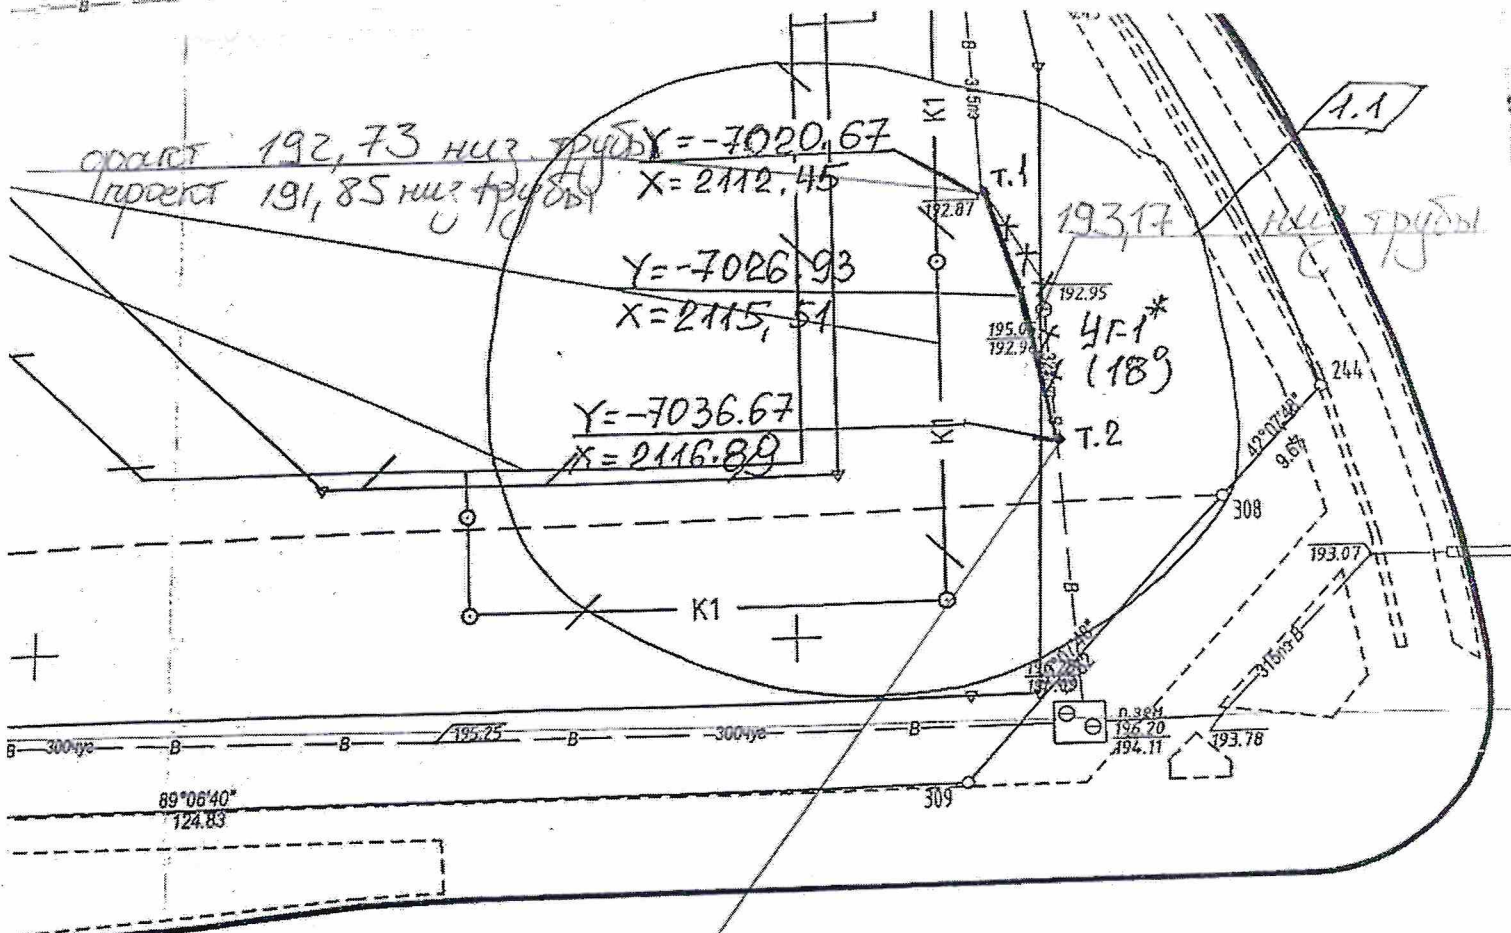


Геодезия СУ-101 (Горюхи А.А.) 16.10.24

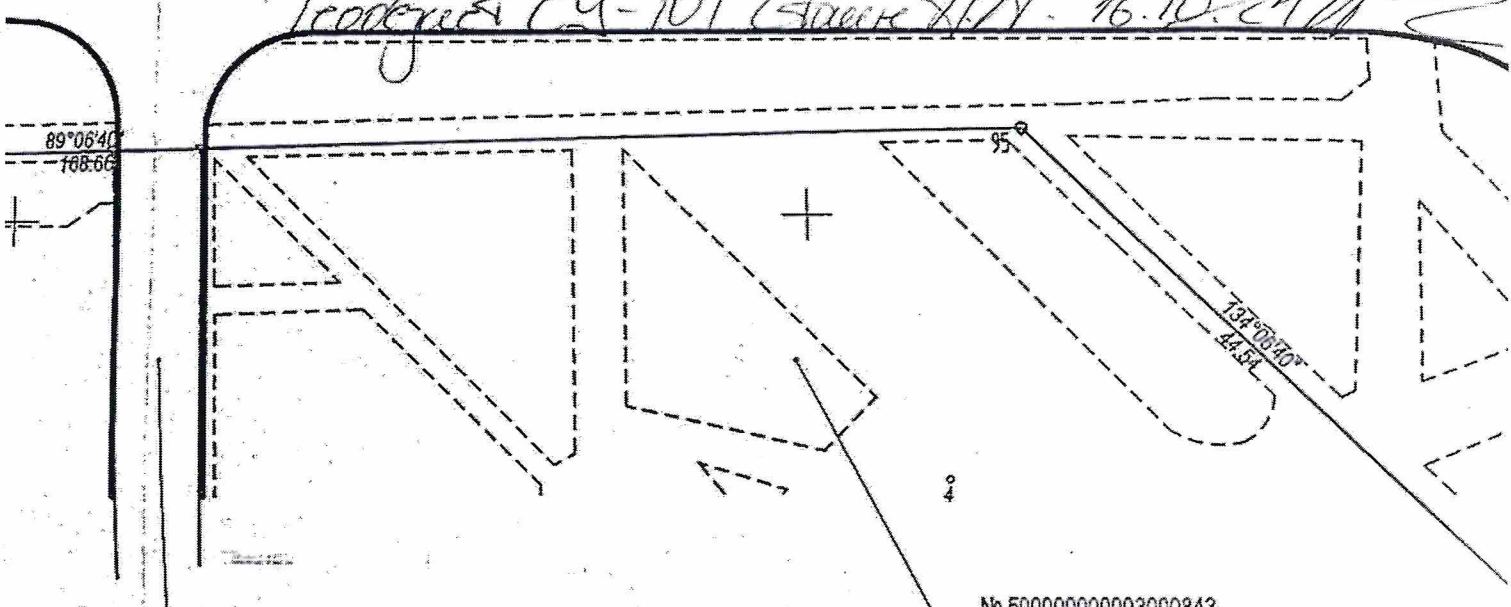

