



Адкрытае акцыянернае таварыства
«Будтрэст №1»

Будаўнічае ўпраўленне №94
(БУ-94 ААТ «Будтрэст №1»)

адрас: вул. Платонава, 15, 220034, г.Мінск
тэл. прыёмн. (017) 354 20 31, факс(017) 294 45 95,
сайт: www.trest1.by, e-mail: post.su94@trest1.by
IBAN: BY29BPSB30121026840189330000
у Рэгіянальнай дырэкцыі №700
па г. Мінску і Мінскай вобласці,
ААТ «Сбер банк», ВІС: BPSBBY2X,
пр-т Машэрава, 80, 220035, г. Мінск

Открытое акционерное общество
«Стройтрест №1»

Строительное управление №94
(СУ-94ОАО «Стройтрест №1»)

адрес: ул. Платонова, 15, 220034, г.Минск
тел. приёмн. (017) 354 20 31, факс(017) 294 45 95,
сайт: www.trest1.by, e-mail: post.su94@trest1.by
IBAN: BY29BPSB30121026840189330000
в Региональной дирекции №700
по г. Минску и Минской области,
ОАО «Сбер банк», ВИС: BPSBBY2X,
пр-т Машерова, 80, 220035, г. Минск

28.10.2024 № 2307

на № _____ ад _____

Первому заместителю директора -
главному инженеру
УП «УКС МГИ»
Олиферчику Ю.П.

Главному инженеру
УП «Минскпроект»
Харламову М.А.

О внесении изменений в
проектно-сметную документацию


СУ-94 ОАО «Стройтрест №1» является генеральным подрядчиком по объекту:
«Реконструкция автовокзала "Восточный" под центр технического творчества детей и молодежи в г. Минске» согласно договору строительного подряда от 23.08.2024 № 50, анализируя проектно-сметную документацию, считает необходимым рассмотреть следующие вопросы:

Согласно проекту 23.020.0.1-AP2 лист 38 пункт 1 перед устройством кровли тип а-е необходимо выполнить выравнивание плит покрытия с помощью цементно-песчаного раствора М100 F100. Направляем Вам исполнительные съемки плит покрытия перронов в осях 1/1 – 1/ В-Ж, 22-22/7 / В-Ж для принятия решения по выравниванию данных участков.

Приложения: исполнительная съемка на 2л.

И.о. начальник СУ-94
ОАО «Стройтрест №1»

Д.В. Повод

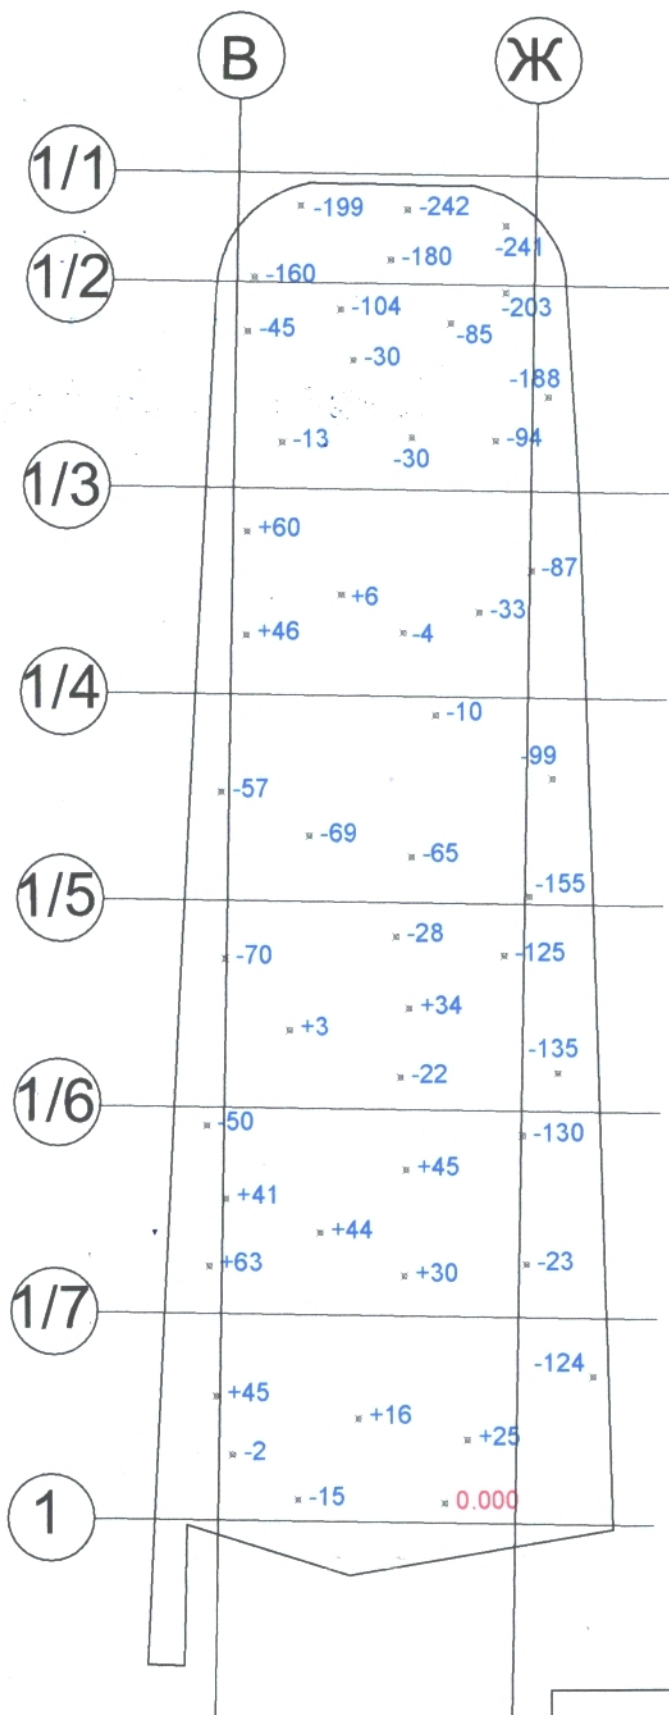

Примечание :

-15 -отклонение по высоте относительно условной отметки 0.000 , в мм.

СУ №94 ОАО "Стройтрест №1"		
Реконструкция автовокзала "Восточный" под Центр технического творчества детей и молодежи в г. Минске		
Исполнительная съемка фактических высотных отметок верха плит перекрытия		
Вед. геодезист		Пантелей В.С.
Прораб		Римша Р.А.