

Адкрытае акцыянернае таварыства
«БУДАУНІЧЫ ТРЭСТ № 4»
(Філіял «Спецыялізаванае
ўпраўленне №68»)



Открытое акционерное общество
«СТРОИТЕЛЬНЫЙ ТРЕСТ № 4»
(Филиал «Специализированное
управление №68»)

вул. Папова, 27а, 220014, г. Мінск
т.: +375 (17) 357 28 28, т./ф. +375 (17) 322 22 39
<http://su-68@mail.ru>, e-mail: su68@stroytrest4.by
Р/р ВУ35ВПСВ30121021320109330000
Рэгіянальная дырэкцыя № 700
па г. Мінску і Мінскай вобласці
ААТ «Сбер Банк» г. Мінск,
ВІС ВПСВВУ2Х
УНП 100302261, АКПА 01279547

ул. Попова, 27а, 220014, г. Минск
т.: +375 (17) 357 28 28, т./ф. +375 (17) 322 22 39
<http://su-68@mail.ru>, e-mail: su68@stroytrest4.by
Р/с ВУ35ВПСВ30121021320109330000
Региональная дирекция № 700
по г. Минску и Минской области
ОАО «Сбер Банк» г. Минск,
ВІС ВПСВВУ2Х
УНП 100302261, ОКПО 01279547

« 22 » января 2025 г. № 624
на № _____ ад _____

Первому заместителю директора-
главному инженеру
УП «УКС Мингорисполкома»

Начальнику филиала СУ-26
ОАО «СТРОЙТРЕСТ №4»
Хендогину А.В.

О корректировке ПСД
Школа Красноармейская

Филиал «СУ-68» ОАО «СТРОЙТРЕСТ №4» по объекту «Реставрация фасадов, капитальный ремонт с модернизацией специализированного для образования и воспитания (здание школы №4) по ул.Красноармейской, 11» направляет в Ваш адрес исполнительную съемку полов на отм.+3.400. По данным съемки, проектная толщина схемы полов по типам 11,20,21,22,25,30 не соответствует фактической.

Просим направить данную съемку в проектную организацию, для корректировки проектно-сметной документации.

Приложение: исполнительная съемка на 2-х листах.

Главный инженер

П.Г. Наумович

Светенков
+375 17 3563777

Интегрированная система менеджмента
качества, экологии, охраны труда
соответствует требованиям МС ИСО 9001,
ИСО 14001, ОHSAS 18001



Сертифицировано
Русским Регистром

Исполнительная съемка поверхности полов на отм.+3.400

по объекту: "Реставрация фасадов, капитальный ремонт с модернизацией
специализированного для образования и воспитания (здание школы №4)
по ул.Красноармейской, 11


№п/п	Тип пола	Толщина пирога проектная, мм	Толщина пирога фактическая, мм
1	Δ 11	280	от 210 до 420
2	Δ 20	380	от 560 до 590
3	Δ 21	230	от 360 до 460
4	Δ 22	360	от 590 до 590
5	Δ 25	340	от 440 до 450
6	Δ 30	340	от 410 до 460

Производитель работ

филиала СУ-68 ОАО "СТРОЙТРЕСТ №4"



Ю.И.Мацкевич

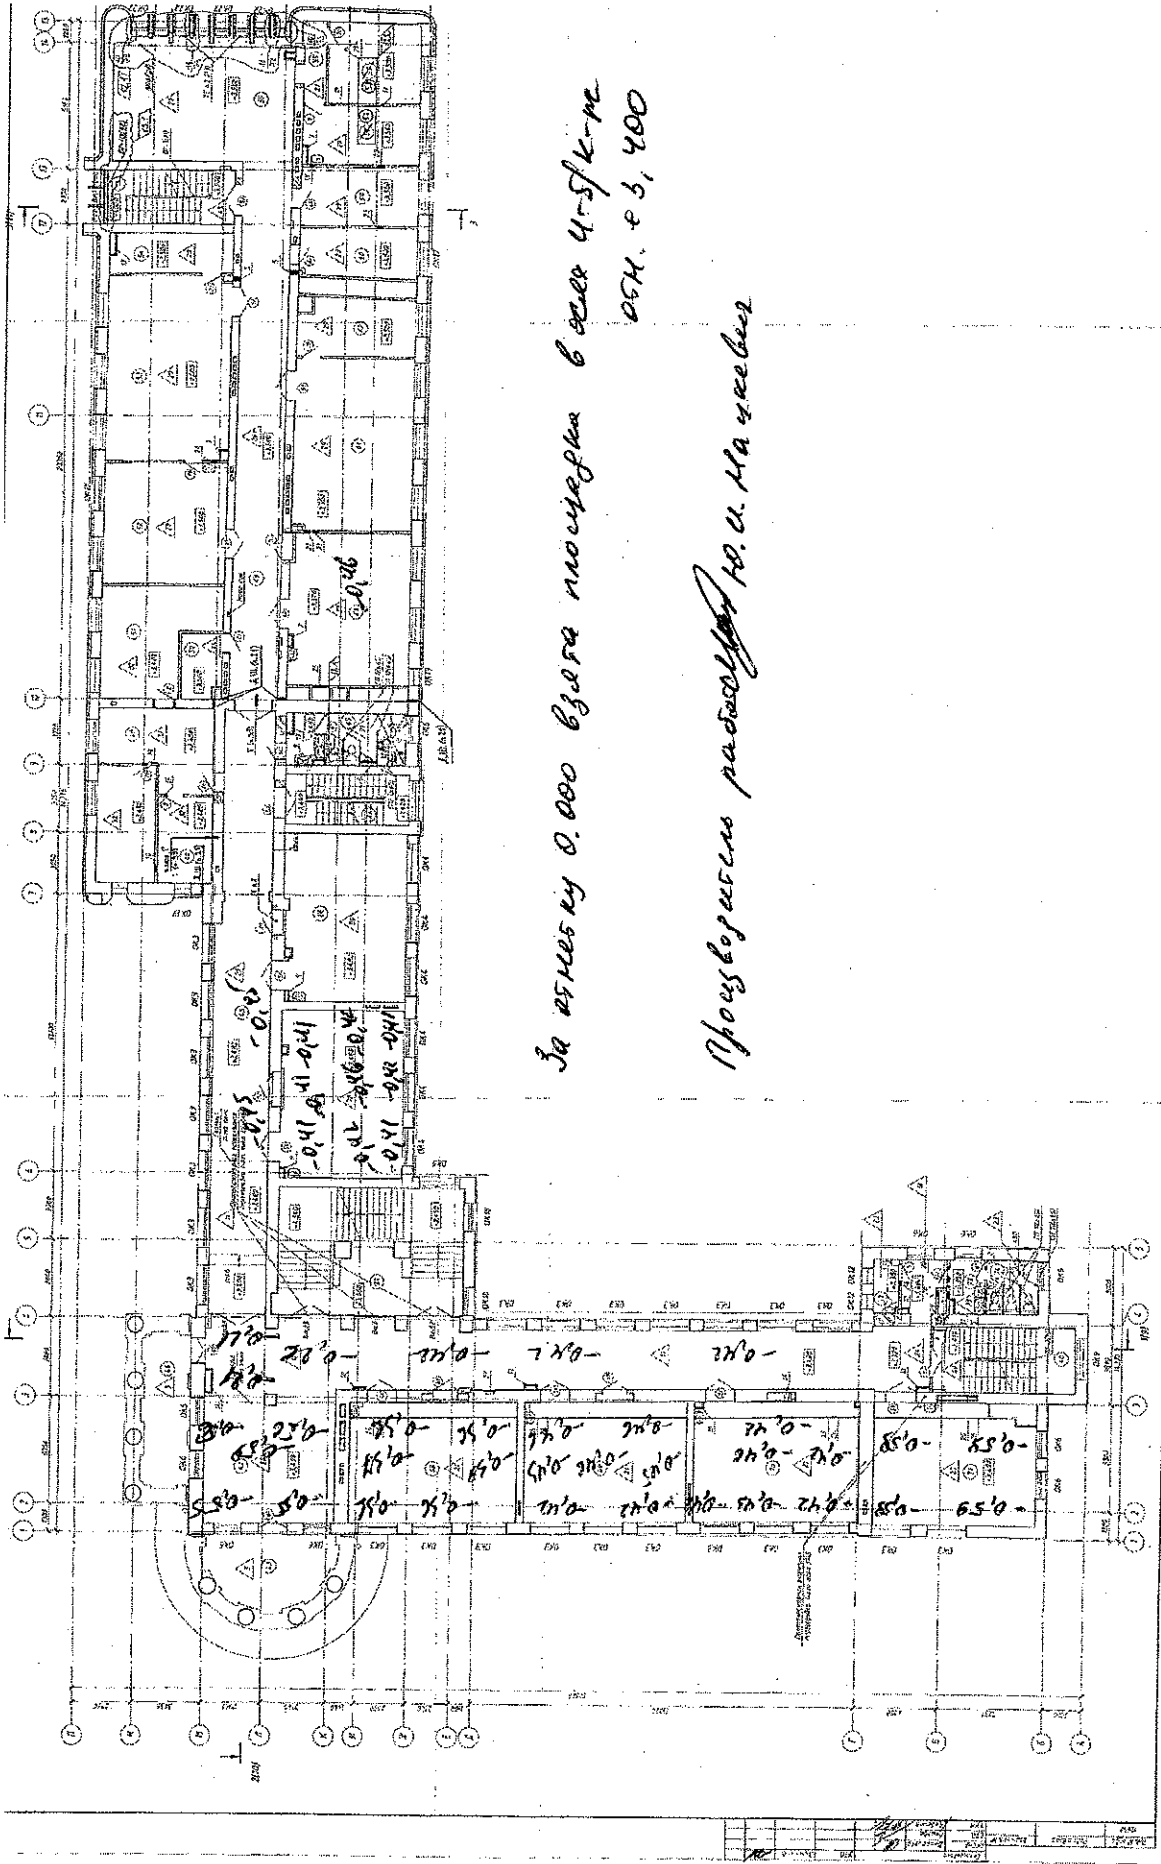


