


Утверждаю  
Заместитель начальника

УМСП-154 ОАО "МАПИД"

Грамадский Л.Л.

«07» 02 2025г.

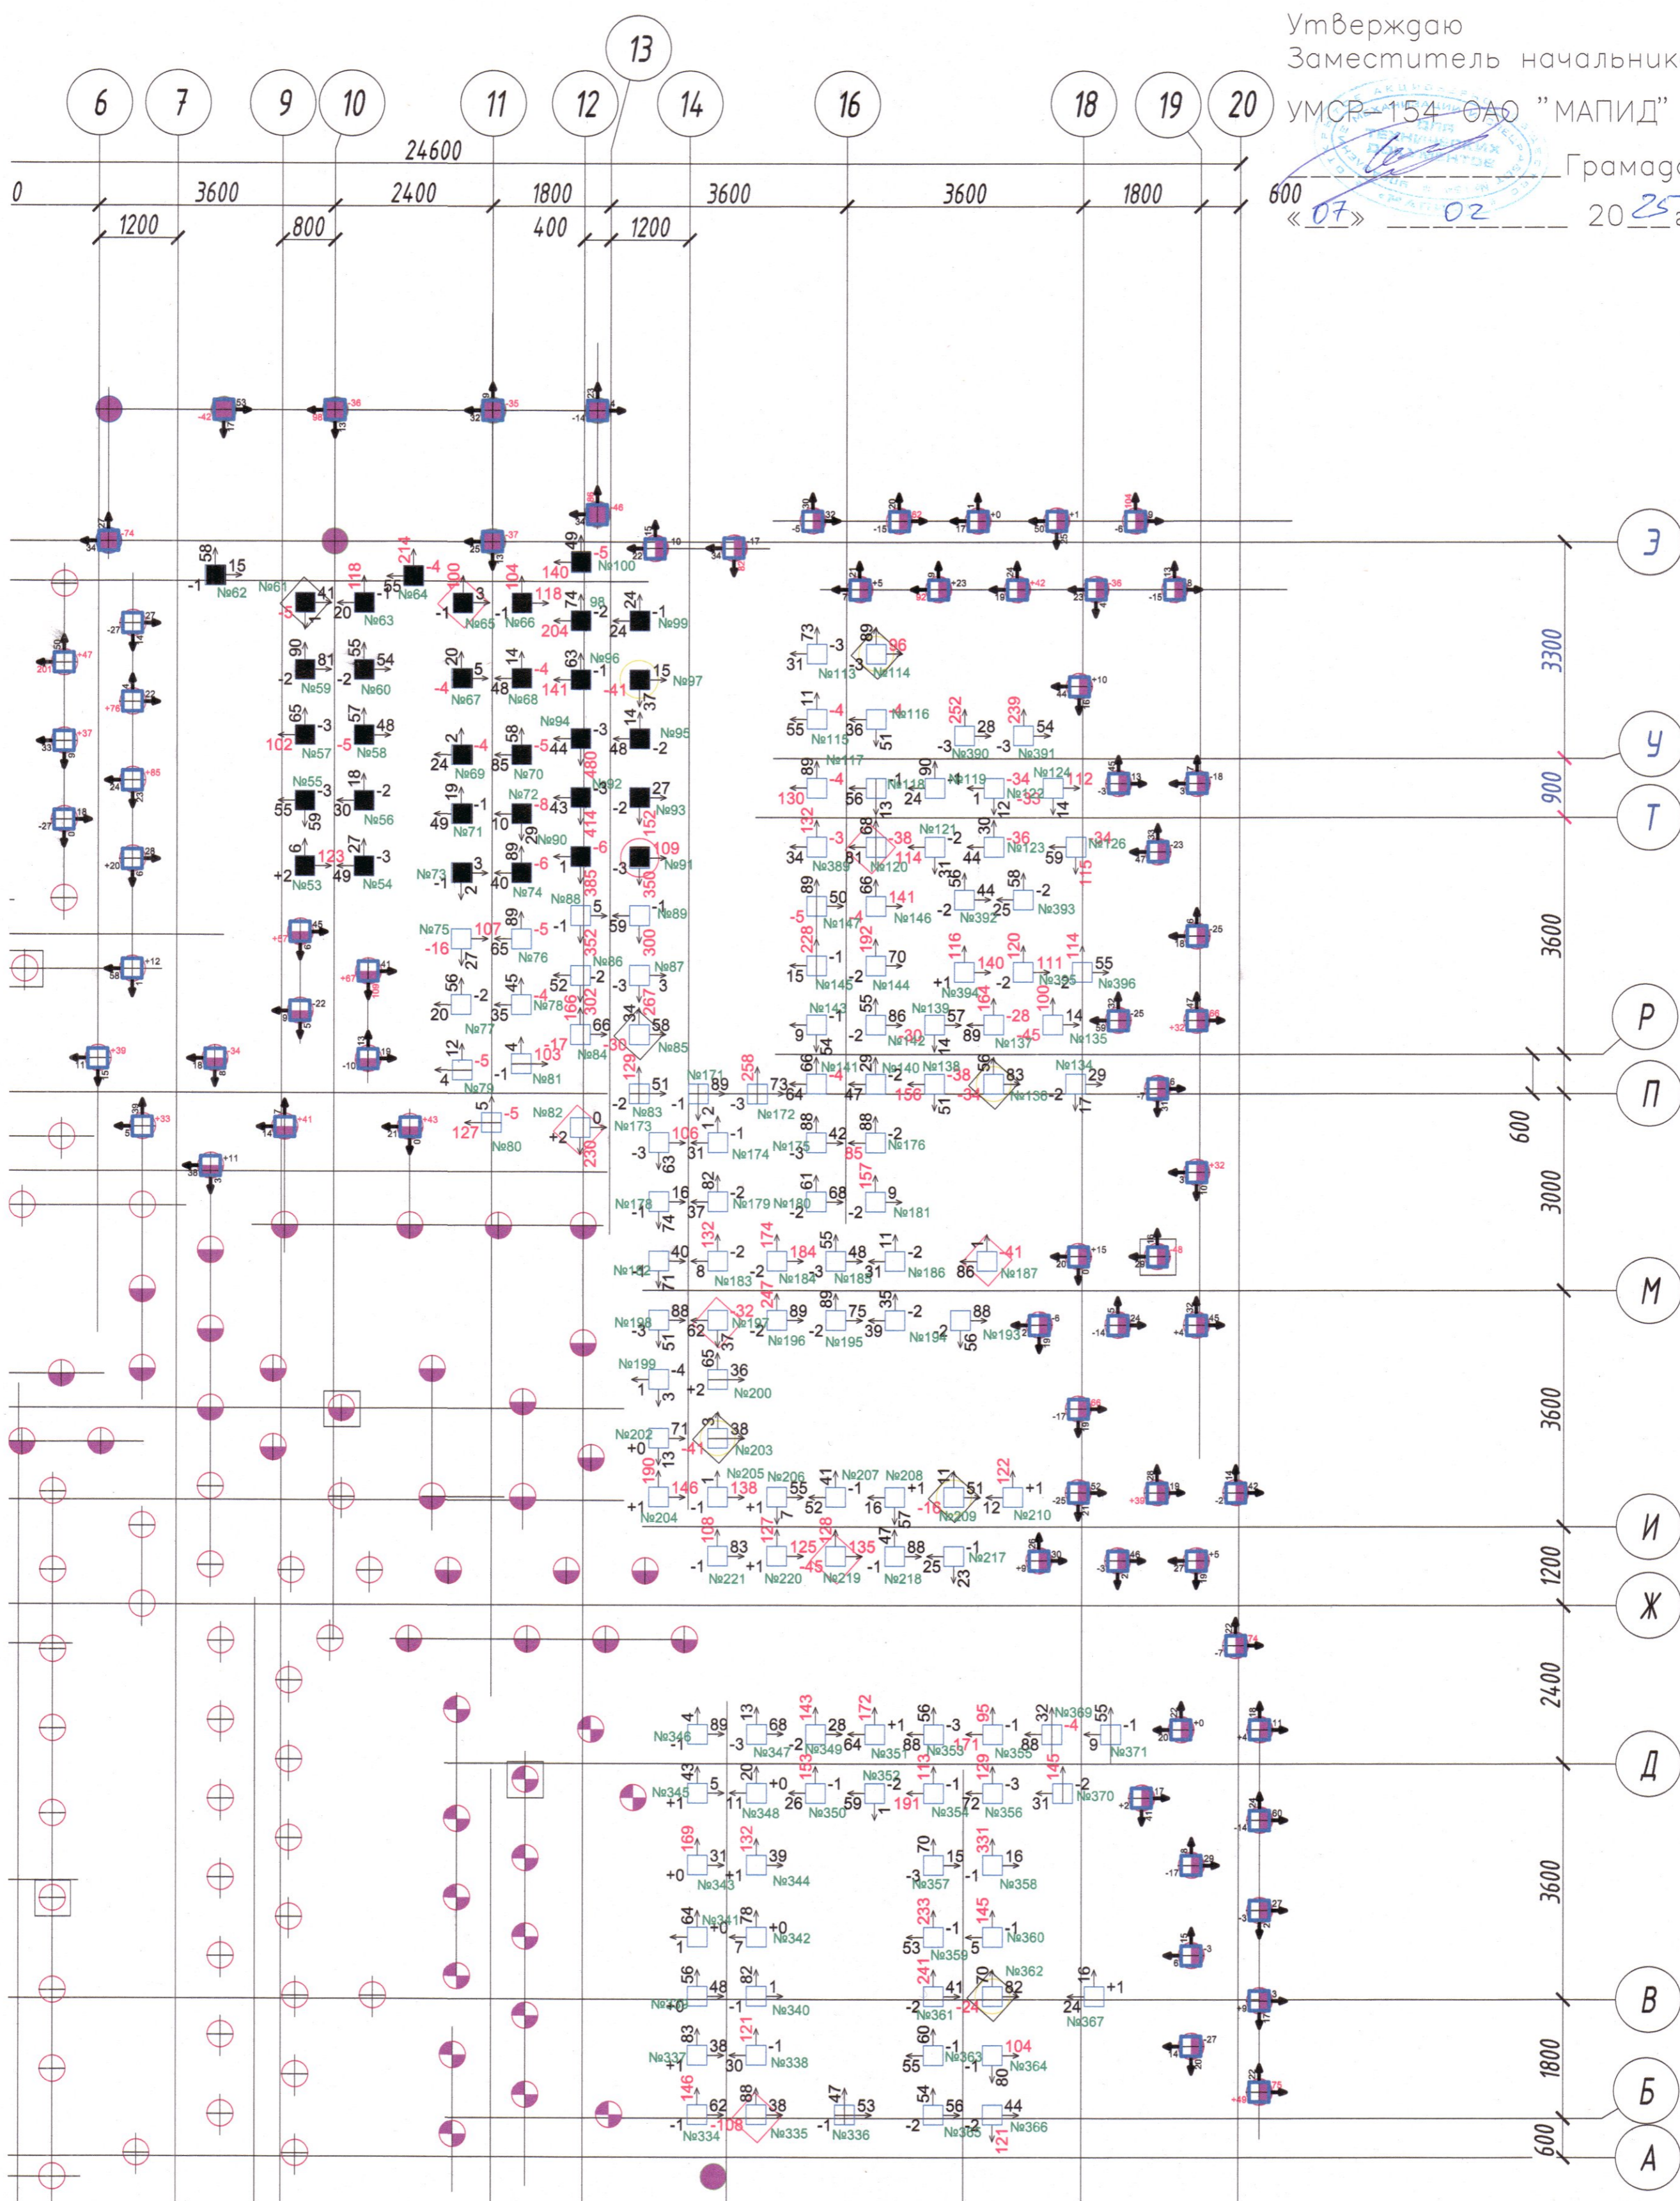

УСЛОВНЫЕ ОБОЗНАЧЕНИЯ:

95 - номер сваи.

ПРИМЕЧАНИЕ:

Допустимые отклонения плано-высотного положения после срубки согласно ТКП 45-5.01-256-2012, приложение Ж, таблица Ж.1, пункты 4, 7

Должность Ф. И. О. Подпись Дата  
Ст. прораб Курлович  
Вед. геод Макаревич

02.25  
02.25

Многоквартирный жилой дом по ул. Рыбалко, 20 в г. Минске

Стадия	Лист	Листов
С	1	1

Исполнительная схема плано-высотного положения свай в осях 7-20/А-Э

УМСП-154 ОАО "МАПИД"