

АДКРЫТАЕ АКЦЫЯНЕРНАЕ  
ТАВАРЫСТВА «МАПІД»  
(ААТ «МАПІД»)  
УПРАЎЛЕННЕ

МЕХАΝІЗАЦЫІ І СПЕЦРАБОТ № 154  
(УМСР-154 ААТ «МАПІД»)

220089 г. Мінск, вул. Глаголева, 37  
тэл./факс (+375 17) 209-87-67  
р/рахунак BY64BLBB30120100135556001001  
Дырэкцыя ААТ «Белінвестбанк» па  
г. Мінску і Мінскай вобласці, БИК: BLBBVY2X  
г. Мінск, вул. Калектарная, 11  
УНП 100135556  
e-mail: umsr-154@tut.by



ОТКРЫТОЕ АКЦИОНЕРНОЕ  
ОБЩЕСТВО «МАПІД»  
(ОАО «МАПІД»)  
УПРАВЛЕНИЕ

МЕХАНИЗАЦИИ И СПЕЦРАБОТ № 154  
(УМСР-154 ОАО «МАПІД»)

220089 г. Минск, ул. Глаголева, 37  
тел/факс (+375 17) 209-87-67  
р/счет BY64BLBB30120100135556001001  
Дирекция ОАО «Белинвестбанк» по  
г. Минску и Минской области, БИК: BLBBVY2X  
г. Минск, ул. Коллекторная, 11  
УНП 100135556  
e-mail: umsr-154@tut.by

11.02.2025 № 53-2/ 413

на № \_\_\_\_\_ от \_\_\_\_\_

КУП «УКС Мингорисполкома»

Копия:

ООО «НикаПроект»

О направлении съёмки

УМСР-154 ОАО «МАПІД» направляет Вам исполнительную схему  
планово-высотного положения свай в осях 7-20/А-Э по объекту строительства  
«Многоквартирный жилой дом по ул. Рыбалко, 20 в г. Минске».

Также сообщаем, что в процессе массой забивки свай произошли сходы  
свай с осей сверх допустимых значений в связи со сложными геологическими  
условиями (лист 12 технического отчета об инженерно-геологических  
изыскания ООО «Инженерные изыскания»).

Просим Вас обратиться в проектный институт с заданием о корректировке  
проектно-сметной документации, с последующим выпуском смет и чертежей.

Приложение:

- исполнительная схема планово-высотного положения свай в осях 7-20/А-Э.

Заместитель начальника  
управления


Л.Л. Грамадский

Утверждаю  
Заместитель начальника

УМСР-154 ОАО "МАПИД"

Грамацкий Л. Л.

«11» 02 2025

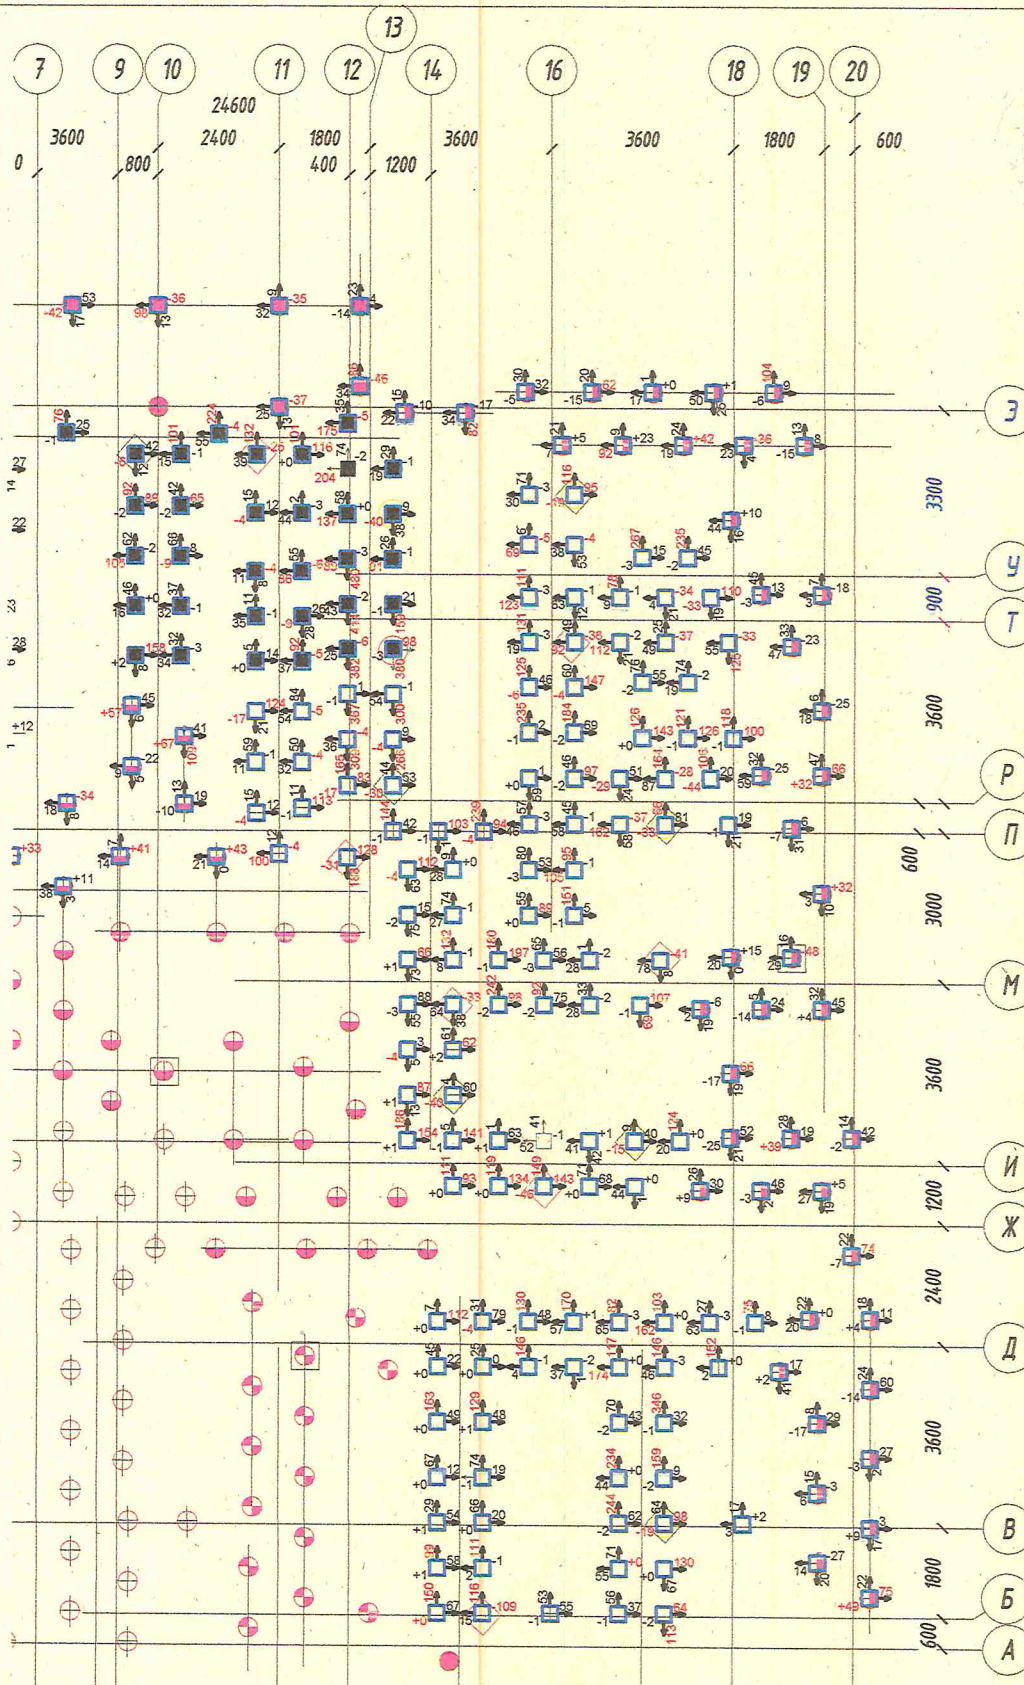

Лидерное бурение проводилось на всех сваях кроме свай №61, 58, 97, 114, 136, 209, 362, 75, 122, 124, 123, 126, 137, 135, 134, 210, 369, 371, 370, 367, 364, 366.

В зоне свай СПЛ=17м были забиты сваи СПЛ=15м (№61, 58, 97) и СПЛ=16м (№75, 84, 85, 203).

В зоне свай СПЛ=15м были забиты сваи СПЛ=14м (№366, 364, 362, 367, 370, 369, 371, 209, 210, 136, 134, 135, 137, 123, 126, 122, 124) и СПЛ=16м (№120, 187, 210, 335, 185, 180, 175, 141, 143, 145). Сваи СПЛ=16м были забиты по записи в журнале авторского надзора в отметку СПЛ=16м.

Также в зоне СПЛ=15м были сломаны верхи свай №341, 357, по записи в журнале авторского надзора были забиты дубли верхов этих свай.

В зоне СПЛ=15м были добавлены сваи №390, 391, 392, 393, 394, 395, 396.

**УСЛОВНЫЕ ОБОЗНАЧЕНИЯ:**

- номер сваи.

**ПРИМЕЧАНИЕ:**

Допустимые отклонения плано-высотного положения после срубки согласно ТКП 45-5.01-256-2012, приложение Ж, таблица Ж.1, пункты 4, 7

наименование свай	м	количество
СП80.30-Нсб-4	8	18
СП60.30-Всб-4	6	18
СП80.30-Нсб-4	8	64
СП70.30-Всб-4	7	66
СП80.30-Нсб-4	8	14
СП80.30-Всб-4	8	14
СП120.30-Нсб-6	12	62
СП50.30-Нсб-6	5	62

Многоквартирный жилой дом по ул. Рыбалко, 20 в г. Минске		
Должность	Ф. И. О.	Подпись
Ст. прораб	Курлович	<i>[Signature]</i>
Геодезист	Хамченко	<i>[Signature]</i>
Исполнительная схема плано-высотного положения свай в осях 7-20/А-Э		
Стадия	Лист	Листов
С	1	1
УМСР-154 ОАО "МАПИД"		