



Адкрытае акцыянернае таварыства  
«Будтрэст №1»

**Будаўнічае ўпраўленне №94**  
(БУ-94 ААТ «Будтрэст №1»)

юр.адрас: вул. Чырвоназоркавая, 20, 220034, г.Мінск  
паштовы адрас: вул. Платонава, 15, 220034, г.Мінск  
тэл. прыёмн. (017) 354 20 31, факс(017) 294 45 95,  
сайт: www.trestl.by, e-mail: post@su94.tresl.by



IBAN: BY29BPSB30121026840189330000  
у Рэгіянальнай дырэкцыі №700  
па г. Мінску і Мінскай вобласці,  
ААТ «БПС-Сбербанк», ВІС: BPSBBY2X,  
пр-т Машэрава, 80,220035, г. Мінск

на № \_\_\_\_\_

ад \_\_\_\_\_

26.03.2025 № 678

Открытое акционерное общество  
«Стройтрест №1»

**Строительное управление №94**  
(СУ-94ОАО «Стройтрест №1»)

юр.адрес: ул. Красновзвездная, 20, 220034, г.Минск  
почтовый адрес: ул. Платонова, 15, 220034, г.Минск  
тел. приёмн. (017) 354 20 31, факс(017) 294 45 95,  
сайт: www.trestl.by, e-mail: post@su94.tresl.by

IBAN: BY29BPSB30121026840189330000

в Региональной дирекции №700  
по г. Минску и Минской области,  
ОАО «БПС-Сбербанк», ВІС: BPSBBY2X,  
пр-т Машерова, 80,220035, г. Минск

Первому заместителю директора  
-главному инженеру  
УП «УКС МГИ»  
Жминько И.И.

О направлении съемок

СУ-94 ОАО «Стройтрест №1» по объекту **"Реконструкция автовокзала "Восточный" под центр технического творчества детей и молодежи в г. Минске"** направляет Вам, исполнительные съемки с расчетами объемов грунта подсыпки под полы для включения в проектно-сметную документацию.

Приложение на 2 стр.:

- 1.Исполнительная съемка объема засыпки грунта в осях 1/1-5.
- 2.Исполнительная съемка объема засыпки грунта в осях 18-22/7.

Объект **"Реконструкция автовокзала «Восточный" под центр технического творчества детей и молодежи в г. Минске"**.

И.о.начальника СУ-94  
ОАО «Стройтрест №1»

Д.В.Повод

# Расчёт земли до отметки -0.200

S=100 M2  
h<sub>ср.</sub>=0.60


V=60 M3

S=424 M2  
h<sub>ср.</sub>=0.45

V=191 M3

S=84 M2  
h<sub>ср.</sub>=1.00

V=84 M3

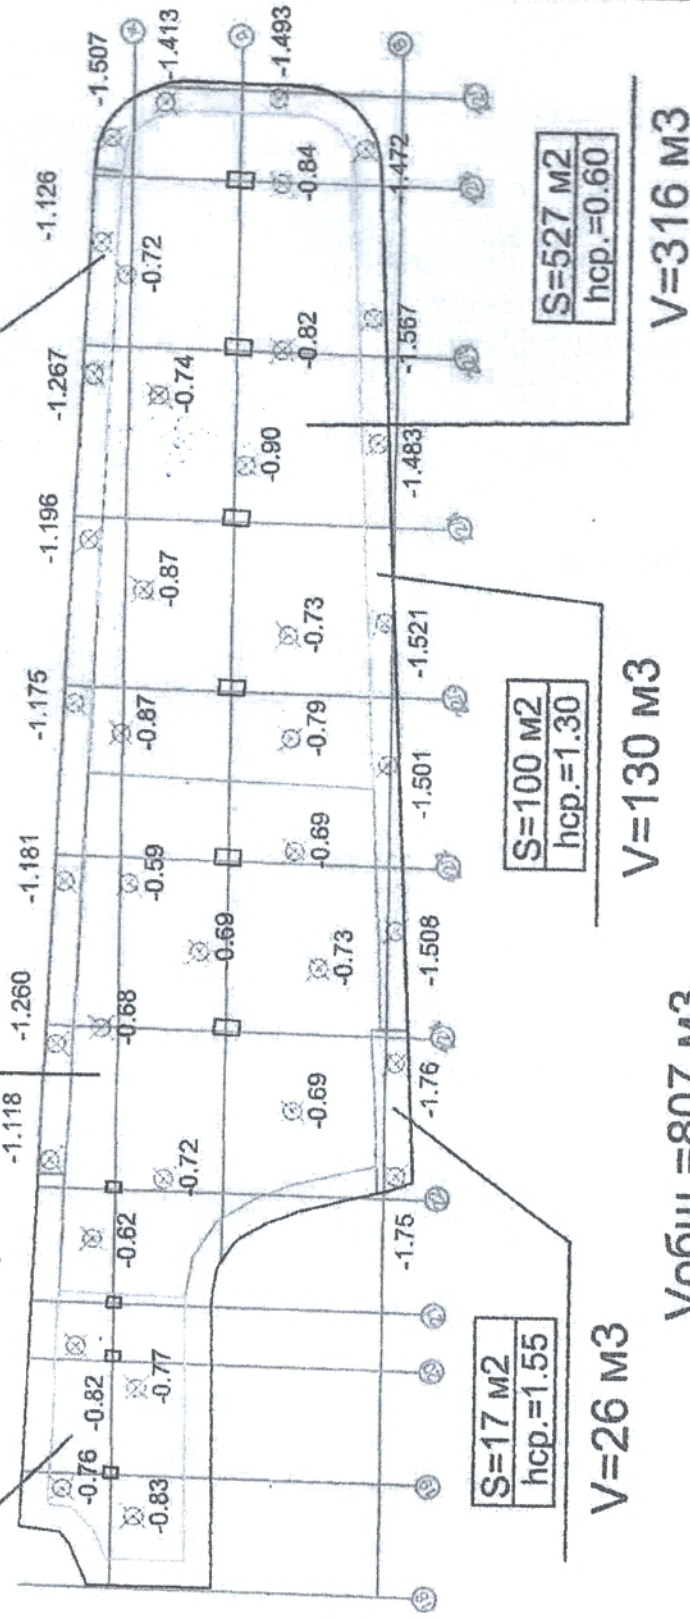

Вобщ =807 M3

V=120 M3 (имеется в зоне засыпки)


V необходимый засыпки грунта =687 M3


Примечание:

⊗ -2.090 -фактическая отметка земли, в мм.

Реконструкция автовокзала "Восточный" под  
Центр технического  
творчества детей и молодежи в г. Минске  
Исполнительная съемка объёма засыпки грунта  
в осях 18-22/7

И-54М-1  
Инженер В.А. Сегезов

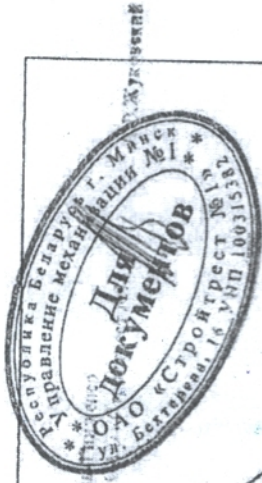


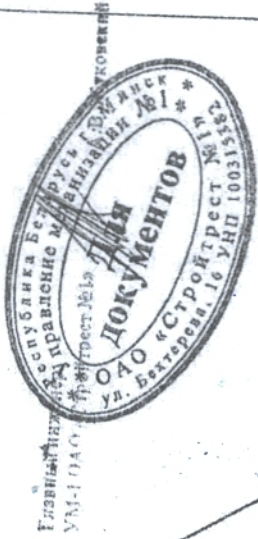

S=56 M2
hcp.=1.60

V=90 M3

Расчёт земли до отметки -0.200

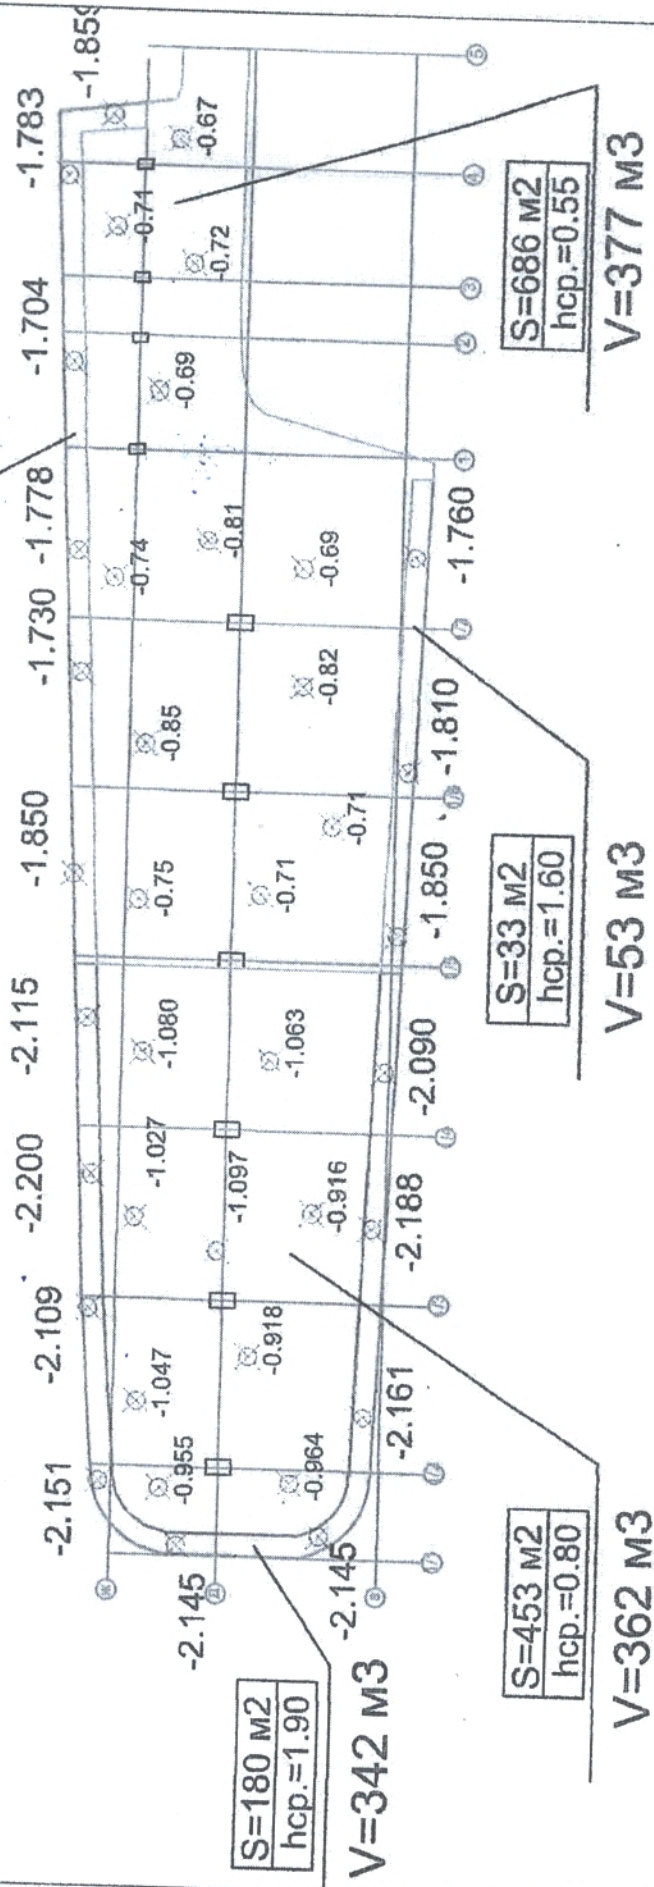

Вобщ =1224 M3

V=100 M3 (имеется в зоне засыпки)

V необходимый засыпки грунта =1124 M3

Примечание:

⊗ -2.090 -фактическая отметка земли, в мм.

ОАО "Стройтрест №1"  
 Реконструкция автовокзала "Восточный" под  
 Центр технического  
 творчества детей и молодежи в г. Минске  
 Исполнительная съемка объема засыпки грунта  
 в осях 1/4,5  
 М-5 от 1 10.12.11  
 Подпись: [Подпись]  
 Резерв: [Подпись]