

Адкрытае акцыянернае таварыства  
«Трэст № 15 «Спецбуд»  
Спецыялізаванае упраўленне № 128  
вул. Мініна, 1 220014, г. Мінск  
e-mail: [su128@trest15.by](mailto:su128@trest15.by)  
тэлефон/факс (017) 375 – 52 – 87  
р.р ВУ39ВПСВ30121040670119330000  
ААТ «Сбер Банк», код ВПСВВУ2Х  
г. Мінск, пр-т Машэрава, 80  
УНП – 100349899 АКПА – 01279665



Открытое акционерное общество  
«Трест № 15 «Спецстрой»  
Специализированное управление № 128  
ул. Минина, 1, 220014, г. Минск  
e-mail: [su128@trest15.by](mailto:su128@trest15.by)  
телефон/факс (017) 375 – 52 – 87  
р.с ВУ39ВПСВ30121040670119330000  
ОАО «Сбер Банк», код ВПСВВУ2Х  
г. Минск, пр-т Машерова, 80  
УНП – 100349899 ОКПО – 01279665

27.03.2025 г. №19/01 – 395

Директору УП «УКС Мингорисполкома»  
Бобарико А.К.

СУ-128 ОАО «Трест №15 «Спецстрой» сообщает, что строительство сети ТС на участке Т.А. (врезка в сущ.сеть) – УПЗ объекта «Экспериментальный многофункциональный комплекс «Северный Берег». Возведение инженерной и транспортной инфраструктуры в границах ул. Проектируемой №4 – ул. Проектируемой №7 – ул. Проектируемой №5 – ул. Проектируемой №2 в г. Минске» не представляется возможным в связи с нахождением на трассе трубопровода и дренажного колодца здания БКТП принадлежащего ООО «Риверсайд Девелопмент Лимитед».

Просим Вас рассмотреть вопрос о предоставлении фронта работ на данном участке.


Приложение: исполнительная схема участка ТС на 1 л. в 1 экз.

И.о.начальника СУ-128

Н.М. Шалаев

01 Высоцкий 8 029 652 71 98



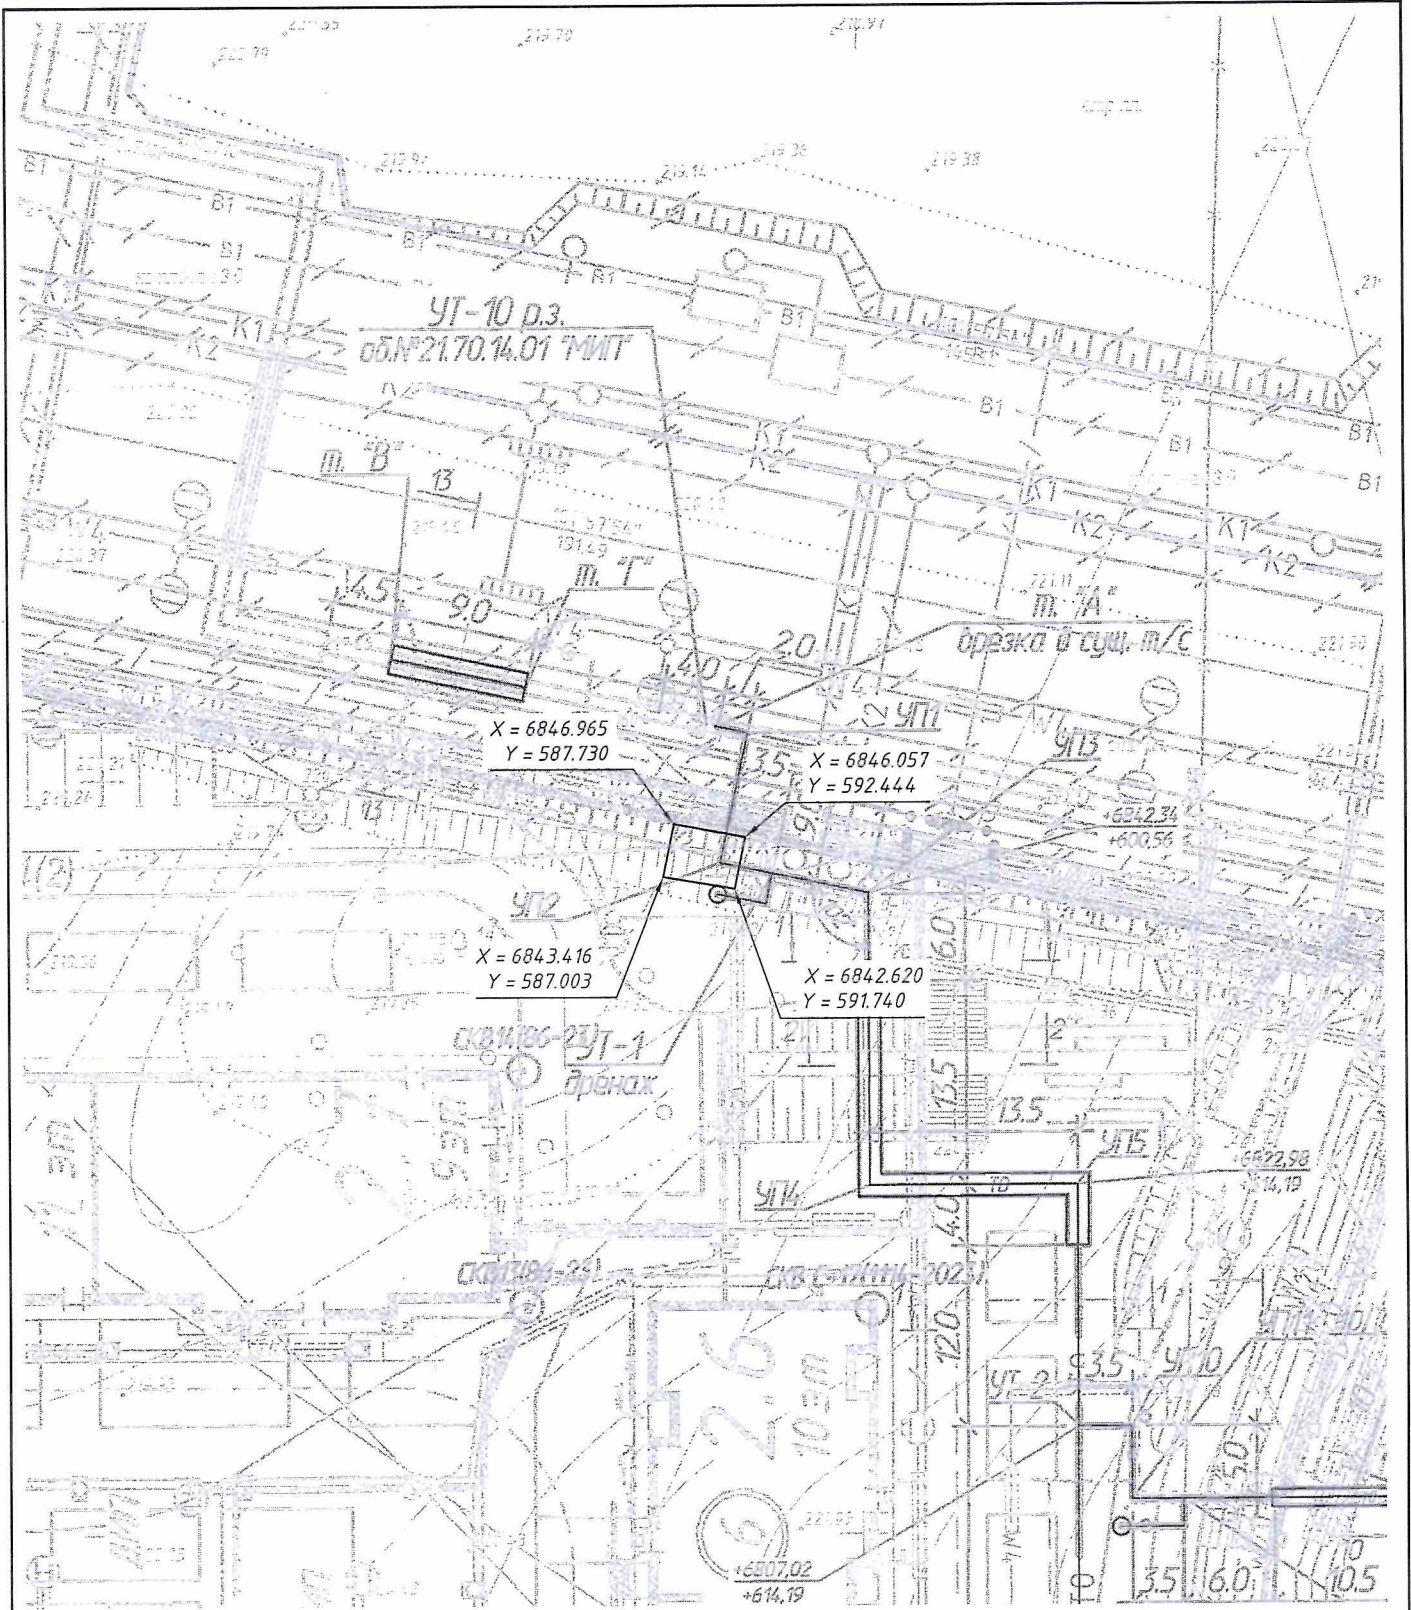

					Исполнительная схема участка ТС			
Изм	Лист	№ докум.	Подп.	Дата	По объекту "Экспериментальный многофункциональный комплекс "Северный Берез". Возведение инженерной и транспортной инфраструктуры в границах ул. Проектируемой №4 - ул. Проектируемой №7 - ул. Проектируемой №5 - ул. Проектируемой №2 в г. Минске"	Масштаб	Лист	Листов
							1:500	1
Геодезист		Редико Н.А.	<i>[Signature]</i>	24.03.25				
Гл. инженер		Шалаев Н.М.	<i>[Signature]</i>	24.03.25				
План						СУ-128		