


Утверждаю гл. инженер

Галченко А. С.

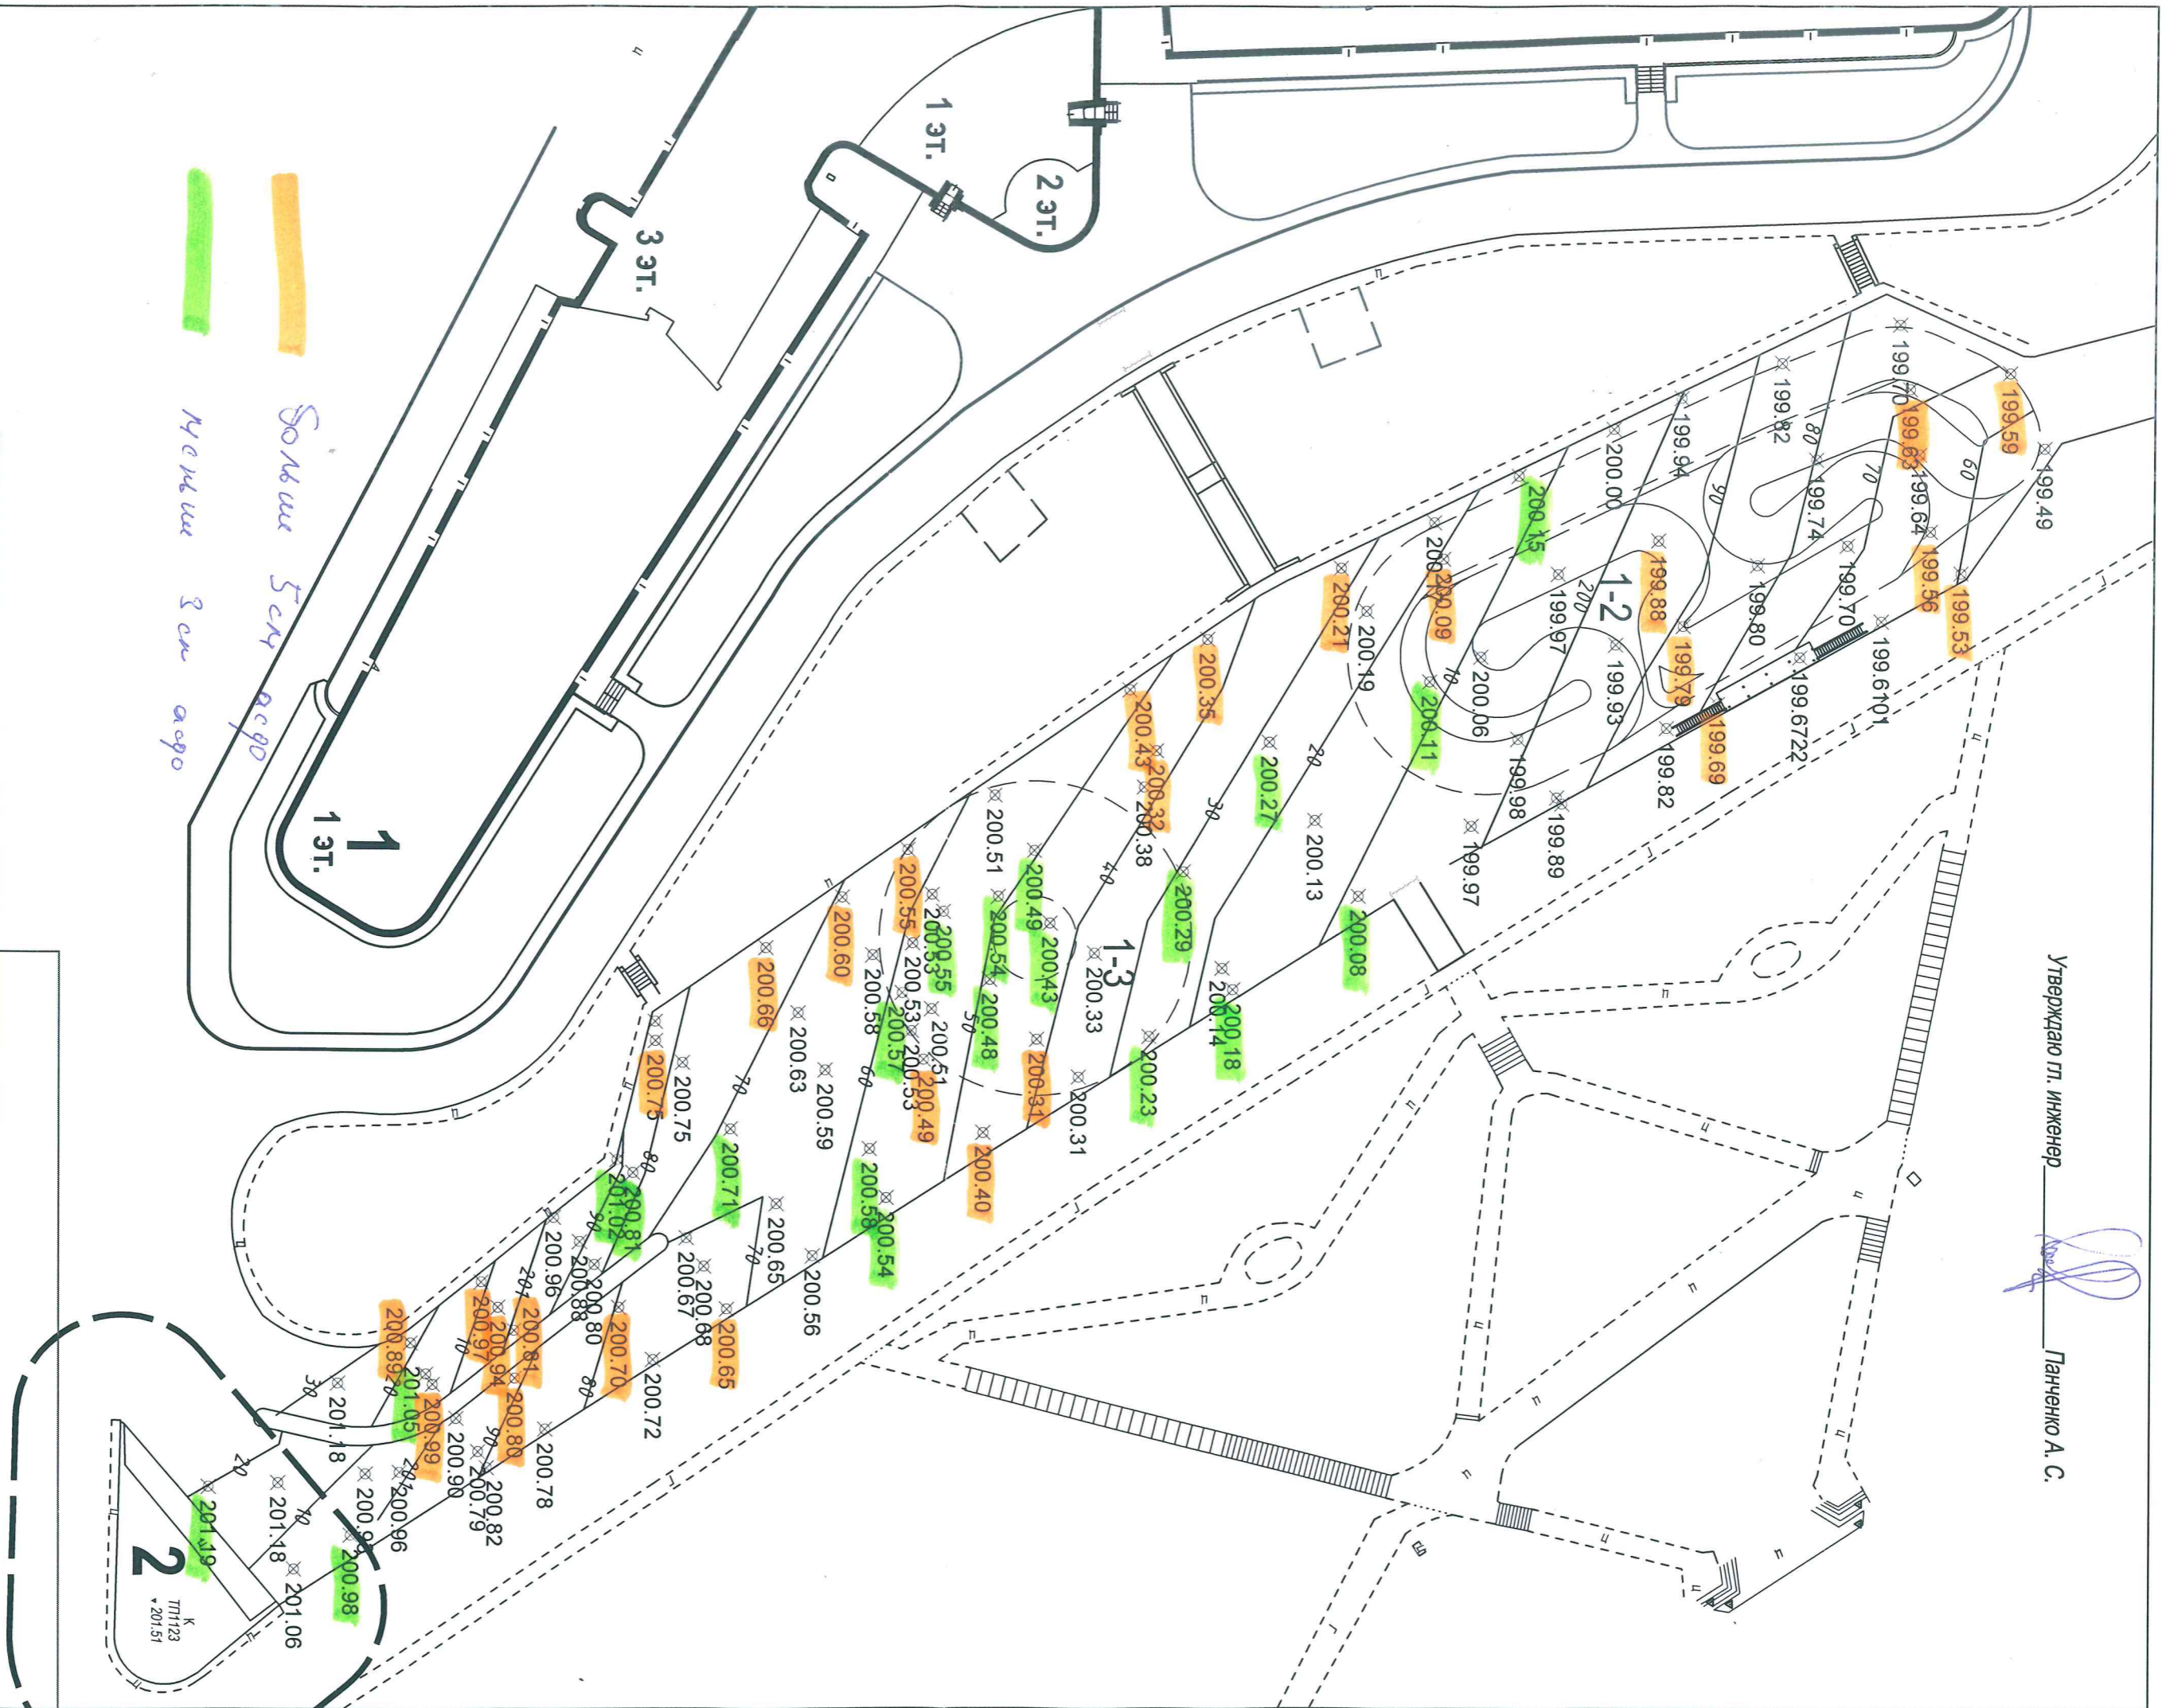

Должность	ФИО	Подпись	Дата
Прораб	Лукашевич В.В.		
Геодезист	Лавшин В. Н.		

Реконструкция автовокзала "Восточный" под центр технического творчества детей и молодежи в г. Минске		
Исполнительная съемка суш. асфальта		
площадки 1-2, 1-3		
Стадия	Лист	Листов
С	1	1
Су-4		
ОАО "Стройтрест №1"		

К ТП123  
\*201.51