



Адкрытае акцыянернае таварыства  
«Будтрэст № 1»

**Будаўнічае ўпраўленне № 4**  
(БУ №4 ААТ «Будтрэст № 1»)



юр.адрас: вул. Платонова, 1, 220005, г. Мінск  
паштовы адрас: вул. Платонова, 1, 220005, г. Мінск  
тэл. прыёмн. (017) 363 36 06, факс (017) 363 90 55,  
сайт: www.trest1.by, e-mail: post.su4@trest1.by

IBAN: BY90BPSB30121026860169330000  
у Рэгіянальнай дырэкцыі № 700  
па г. Мінску і Мінскай вобласці,  
ААТ «БПС-Сбербанк», ВІС: BPSBBY2X,  
пр-т Машэрава, 80, 220035, г. Мінск



Открытое акционерное общество  
«Стройтрест № 1»

**Строительное управление № 4**  
(СУ-4 ОАО «Стройтрест № 1»)

юр.адрес: ул. Платонова 1, 220005, г. Минск  
почтовый адрес: ул. Платонова, 1, 220005, г. Минск  
тел. приёмн. (017) 363 36 06, факс (017) 363 90 55,  
сайт: www.trest1.by, e-mail: post.su4@trest1.by

IBAN: BY90BPSB30121026860169330000  
в Региональной дирекции № 700  
по г. Минску и Минской области,  
ОАО «БПС-Сбербанк», ВІС: BPSBBY2X,  
пр-т Машерова, 80, 220035, г. Минск

на № 25.04.2025 № 05/574  
ад \_\_\_\_\_

Начальнику СУ-94  
ОАО «Стройтрест №1»  
Поводу Д. В.

Копия: Первому заместителю генерального  
директора-главному инженеру  
ОАО «Стройтрест №1»  
Боркину Я. В.

Копия: Первому заместителю директора-  
главному инженеру  
КУП «УКС Мингорисполкома»  
Жминько И. И

В дополнение к письму № 05\552 от 22.04.2025 по объекту Реконструкция автовокзала «Восточный» под центр технического творчества детей и молодежи в г. Минске направляем вам исполнительную съемку бортового камня покрытия Р16 площадки для картинга и мототехники, площадки для учебно-тренировочного процесса.


Приложение-исполнительная съемка

Главный инженер

А. С. Панченко

Утверждаю гл. инженер

Панченко А. С.

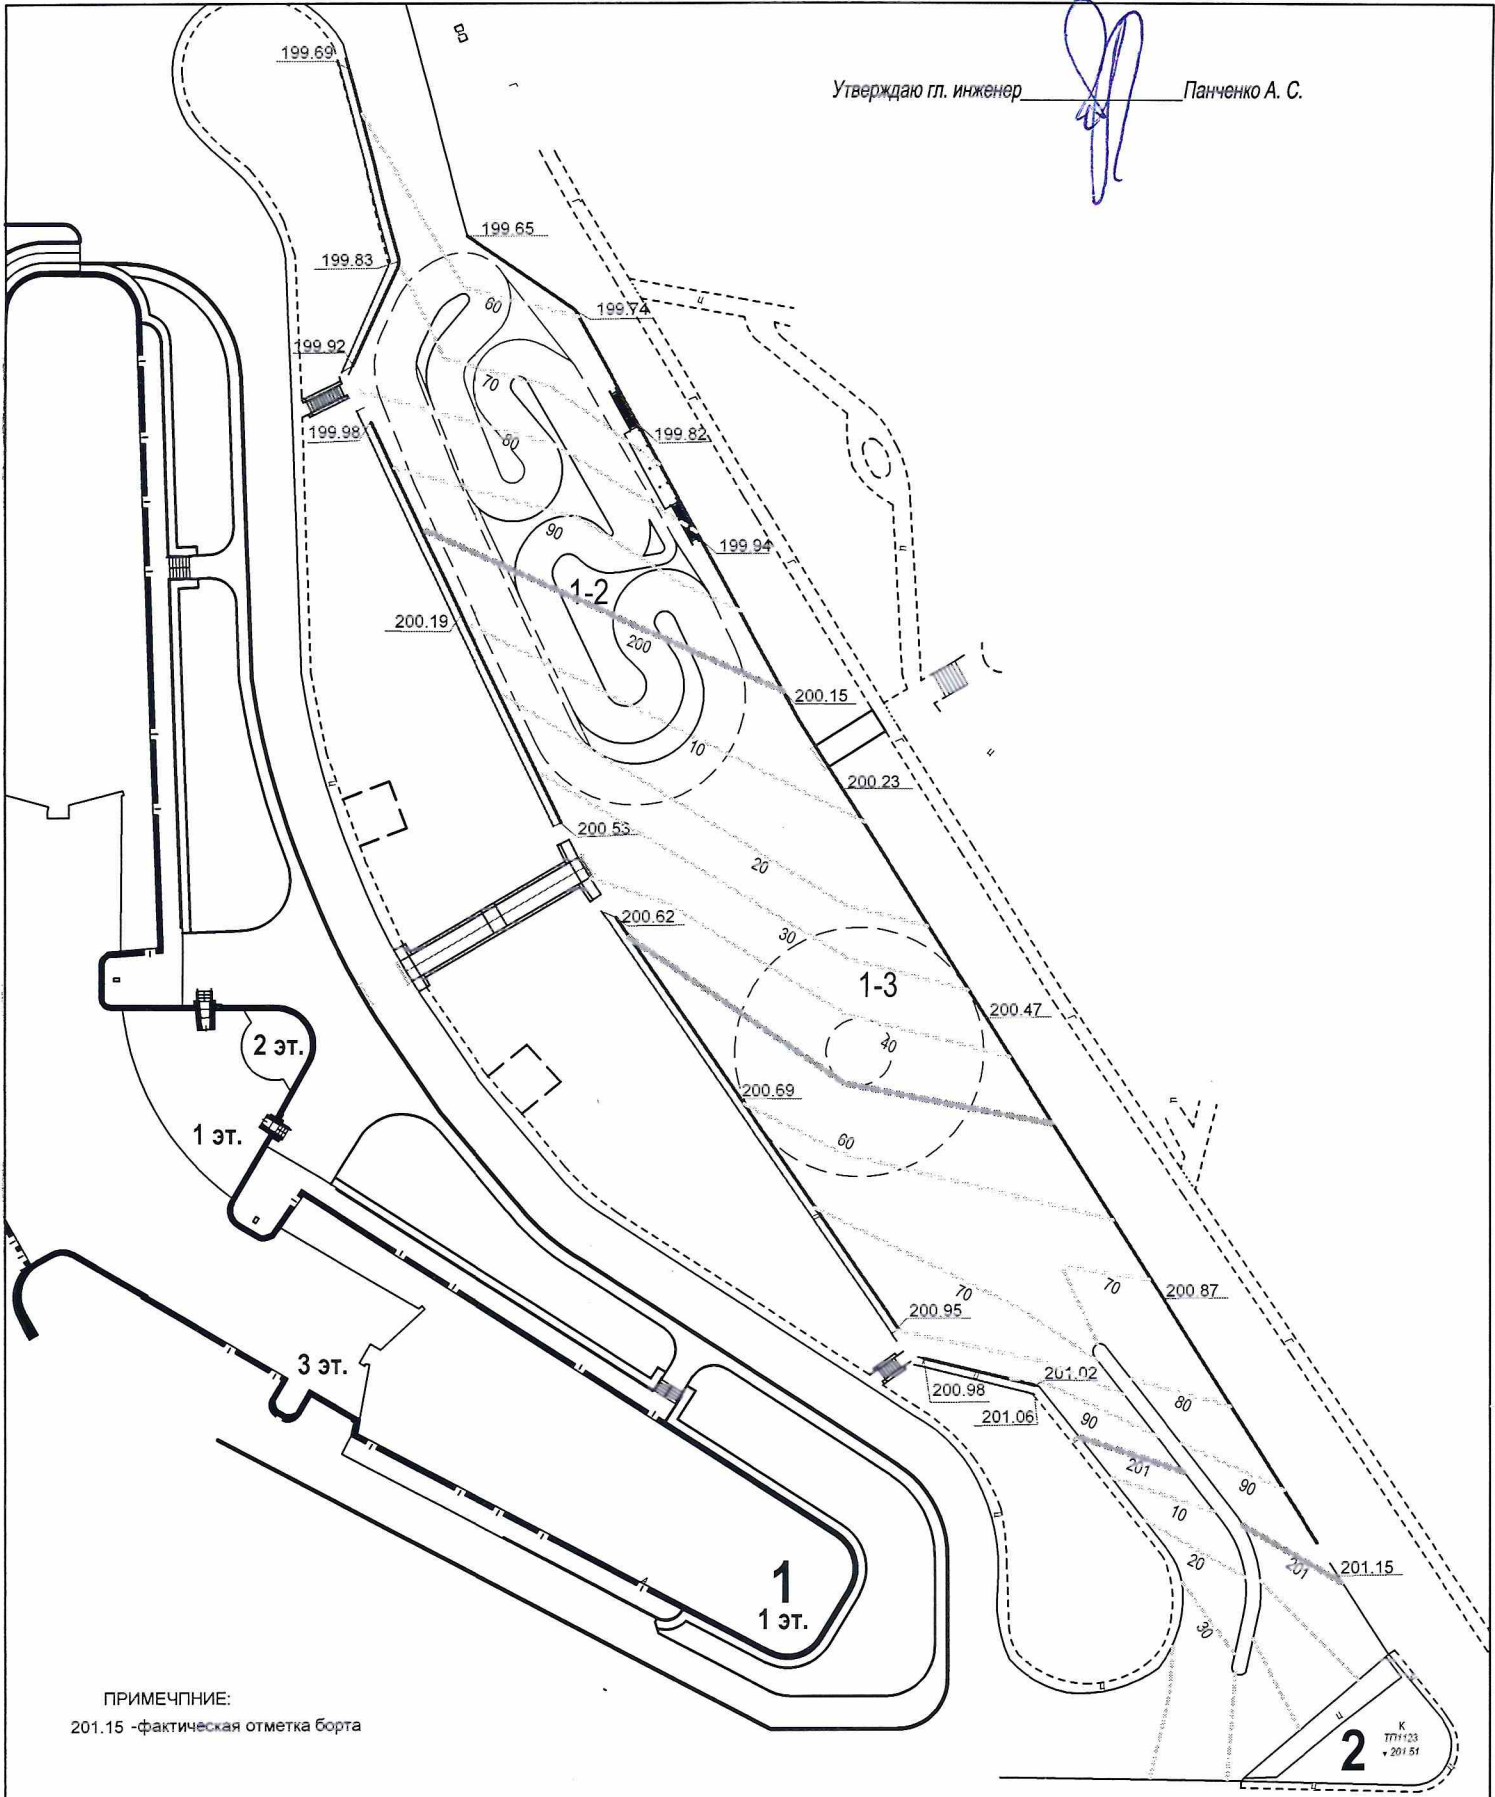

ПРИМЕЧАНИЕ:  
201.15 - фактическая отметка борта

Должность	ФИО	Подпись	Дата
Прораб	Лукашевич В.В.		23.09
Геодезист	Левшин В. Н.		

Реконструкция автовокзала "Восточный" под центр технического творчества детей и молодежи в г. Минске			
Исполнительная съемка благоустройства площадки 1-2, 1-3		Стадия	Лист
		С	1
		Листов	1
Су-4			
ОАО "Стройтрест №1"			