


Утверждаю
 Главный инженер
 ООО "БелСтройРеконструкция"

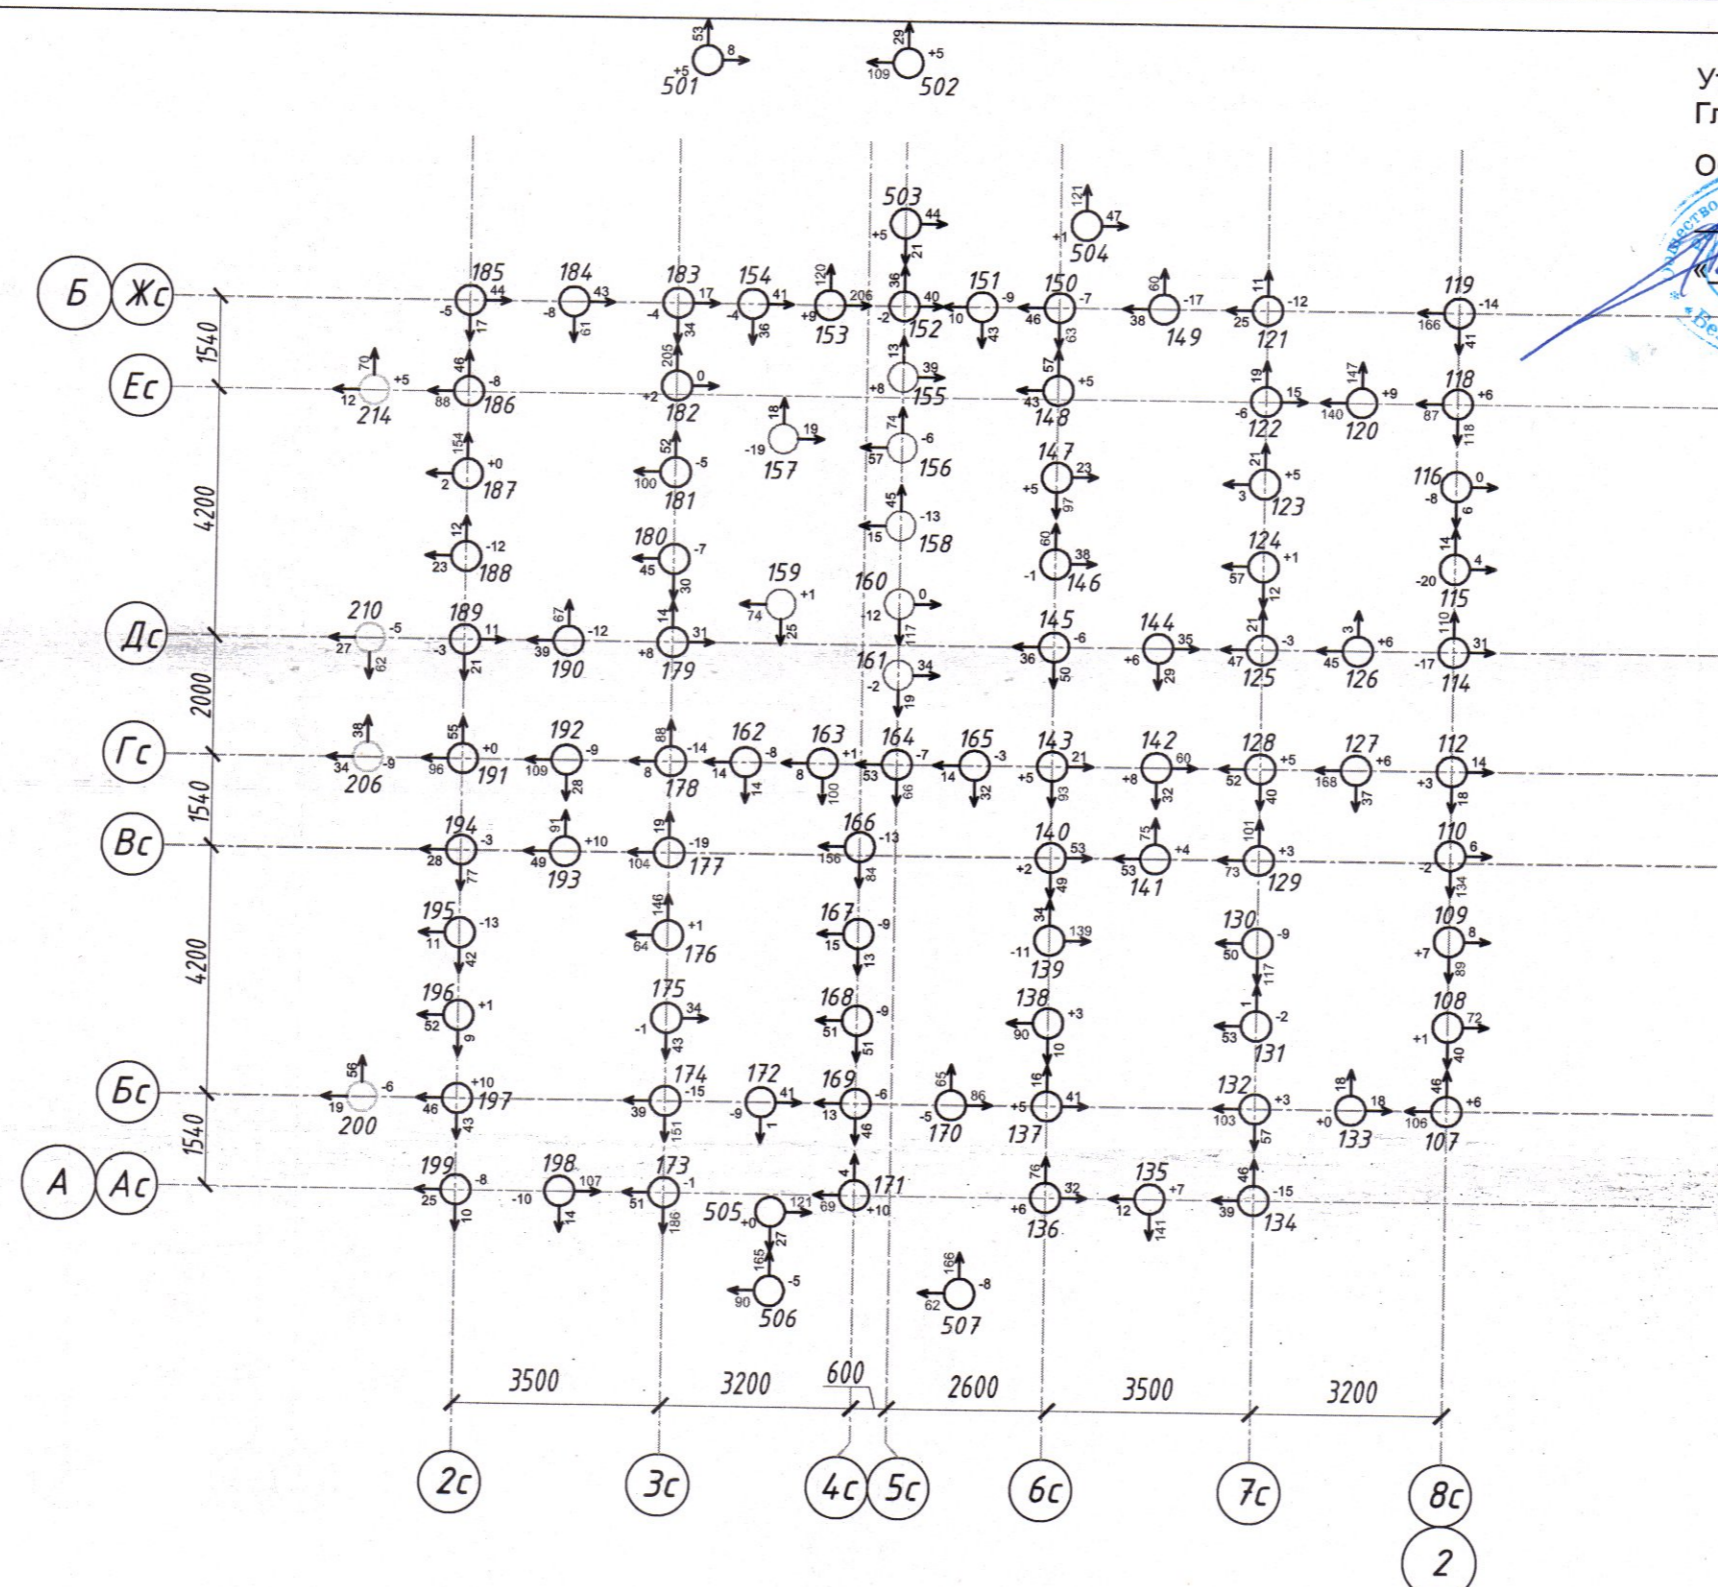

ПРИМЕЧАНИЕ:

Допустимые отклонения плано-высотного положения после срубки согласно СП 5.01.02-2023, приложение X, таблица X.1

Допустимые отклонения сваи диаметром более 0,5 м:

- 1) Поперек ряда: ±10 см.
- 2) Вдоль ряда при кустовом расположении свай: ±15 см.
- 3) Для одиночных полых круглых свай по колонны: ±8 см.

УСЛОВНЫЕ ОБОЗНАЧЕНИЯ:

- - сваи буронабивные с отметкой верха -3,620.
- - сваи буронабивные с отметкой верха -3,020.
- - сваи буронабивные с отметкой верха -3,320.
- 296 - номер сваи
- ⁶⁷/₂ - отклонение свай в плане, мм
- 6 - отклонение голов свай по высоте после срубки, мм

Должность		Ф. И. О.	Подпись	Дата	"Застройка микрорайона Лошица-10". 2-ая очередь строительства. Жилой дом №4Б		
Прораб					Исполнительная схема		
Геодезист					Стадия	Лист	Листов
Исполнительная схема плано-высотного положения свай в осях 2с-8с/Ас-Жс					С	1	1
					ООО "БелСтройРеконструкция"		