

Адкрытае акцыянернае таварыства
«Трэст № 15 «Спецбуд»
Спецыялізаванае ўпраўленне № 72
вул. Альшэўскага 20А, 220073, г. Мінск
e-mail: su72@trest15.by
тэл. (017) 276-11-06, факс (017) 276-11-14
р.р ВУ89ВРСВ30121040680109330000
ў ААТ «Сбер Банк», БИК ВРСВВУ2Х,
г. Мінск, пр – т Незалежнасці 32А-1
УНП-100316787 АКПА – 012796655002



Открытое акционерное общество
«Трест № 15 «Спецстрой»
Специализированное управление № 72
ул. Ольшевского 20А, 220073, г. Минск
e-mail: su72@trest15.by
тел. (017) 276-11-06, факс (017) 276-11-14
р.с ВУ89ВРСВ30121040680109330000
в ОАО «Сбер Банк», БИК ВРСВВУ2Х
г. Минск, пр – т Независимости 32А-1
УНП – 100316787 ОКПО – 012796655002

11.07.2025 № 14-01/1094
на _____ от _____

Директору КУП «УКС МГИ»
Бабарико А.К.

Копия: УП «Минскинжпроект»

О корректировке ПСД

СУ-72 ОАО «Трест № 15 «Спецстрой» информирует, что на объекте 21.70.4.01 «Экспериментальный многофункциональный комплекс «Северный берег». Сети водоснабжения, водоотведения и инженерные сооружения (Участок № 1) 1-я очередь» при производстве работ по прокладке сети хозяйственной канализации на участке К-49 – К-50 выявилось несоответствие физического плано-высотного положения сети хозяйственно-питьевого водопровода Ø 100 мм чугун с его положением на геодезической подоснове, что делает невозможным прокладку инженерных сетей согласно действующего проектного решения.

На основании вышеизложенного, просим откорректировать проектную документацию с учётом данной информации.

Приложение:

- ситуационная схема на 1-м листе в 1-м экз.

Начальник управления


И.Н. Перуновский

01 Нафранович П.Р. 8 (044) 563-07-86



Ситуационная схема

г. Минск

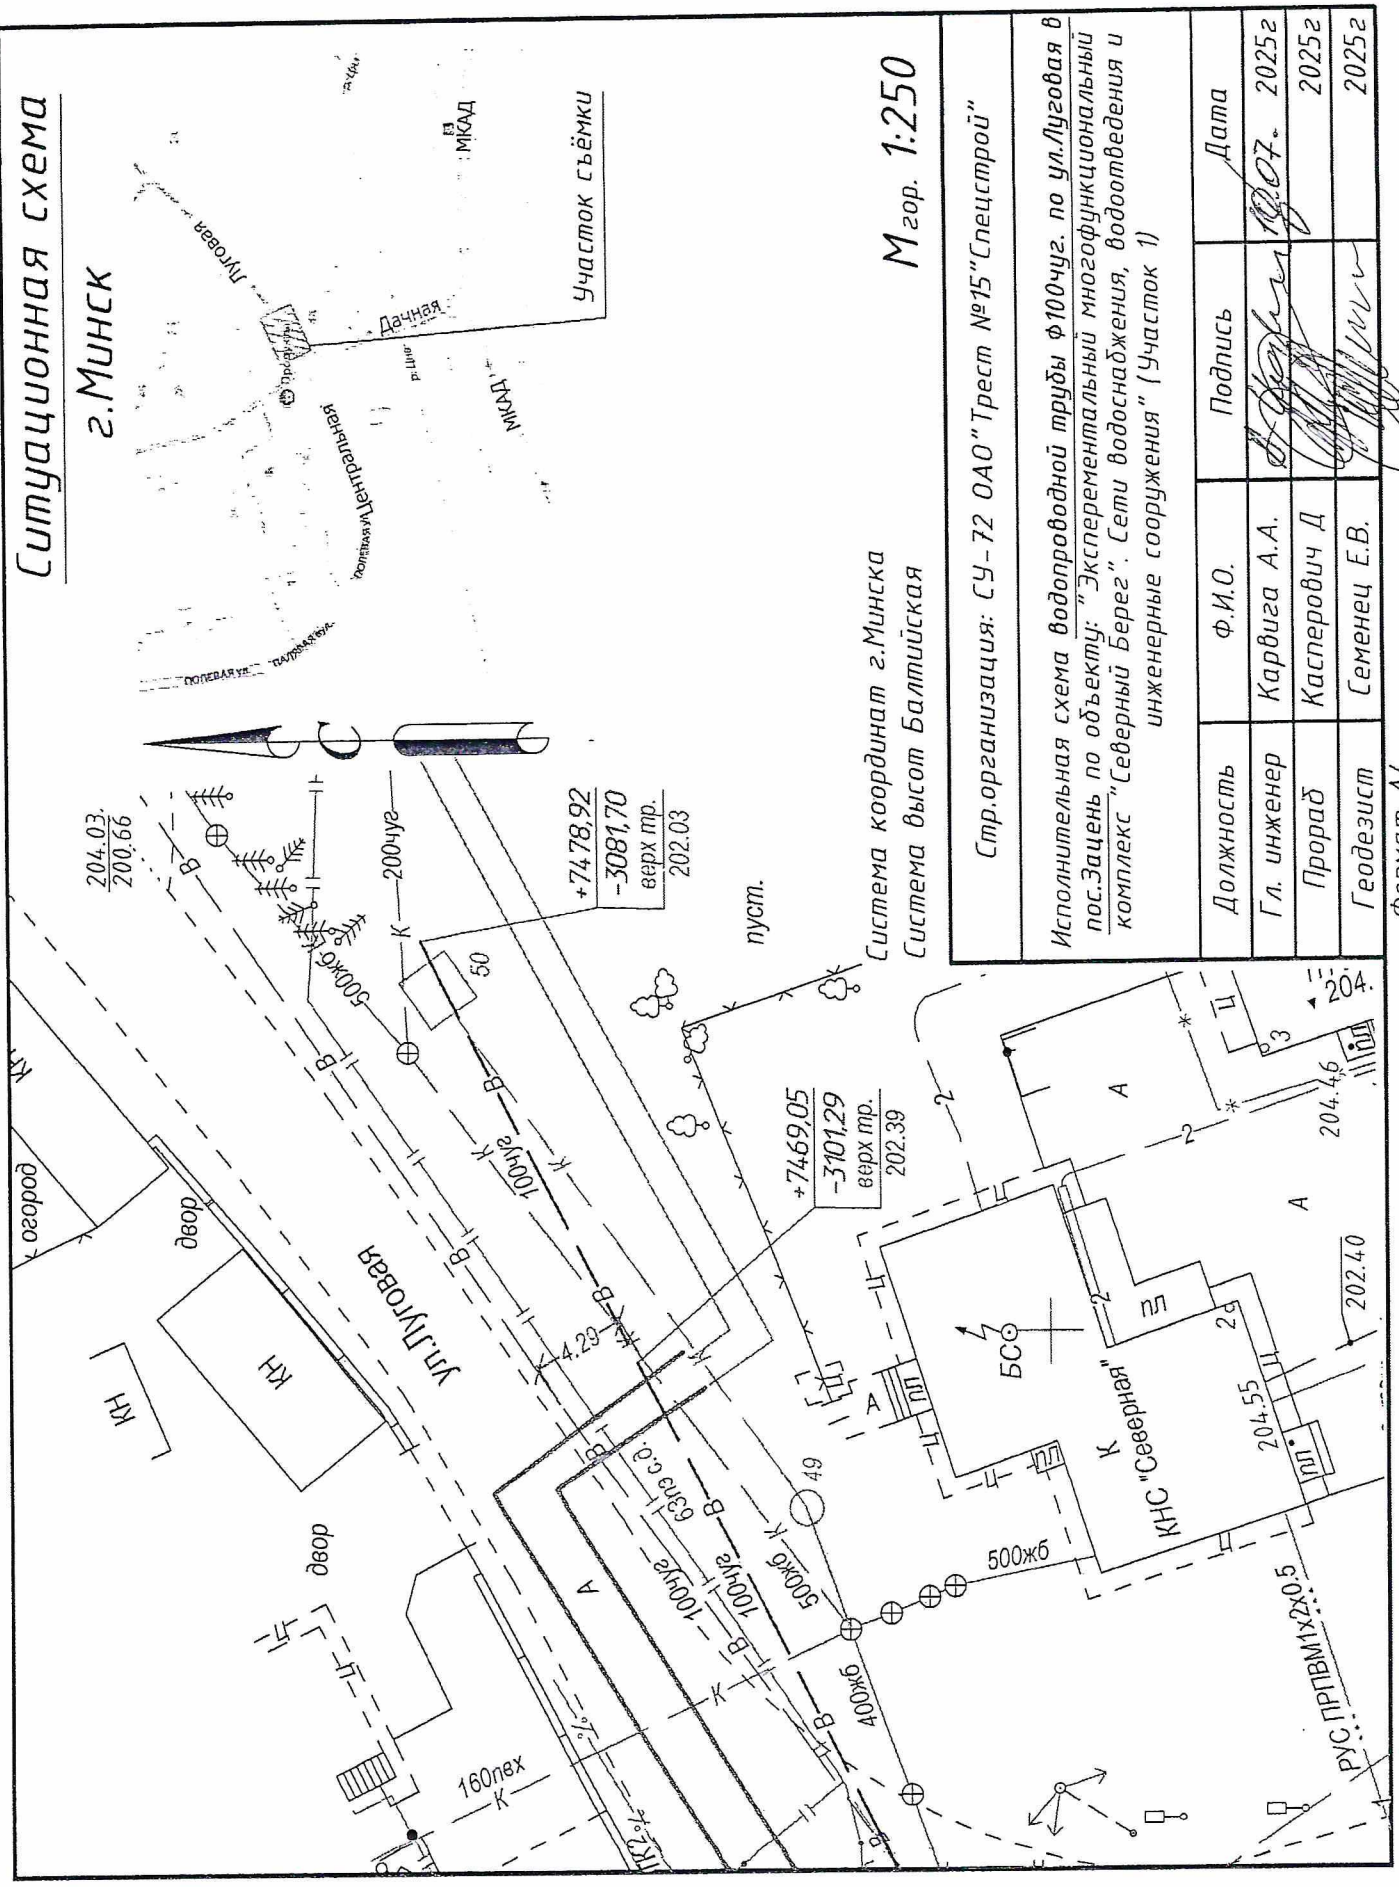

Участок съёмки

Мгор. 1:250

Система координат г. Минска
Система высот Балтийская

Стр. организация: СУ-72 ОАО "Трест №15 "Спецстрой"

Исполнительная схема водопроводной трубы $\phi 100$ чуг. по ул. Луговая в пос. Эяцын по объекту: "Экспериментальный многофункциональный комплекс "Северный Берег". Сети водоснабжения, водоотведения и инженерные сооружения" (Участок 1)

Должность	Ф.И.О.	Подпись	Дата
Гл. инженер	Карвига А.А.	<i>[Signature]</i>	19.07. 2025г
Прораб	Касперович Д.	<i>[Signature]</i>	2025г
Геодезист	Семенец Е.В.	<i>[Signature]</i>	2025г

Формат А4