

Дзяржаўнае вытворчае аб'яднанне «Мінскбуд»
Адкрытае акцыянернае таварства
«БУДТРЕСТ № 35»
Філіял
БУДАУНІЧАЕ УПРАУЛЕННЕ № 199
вул. Я.Коласа, 38; 220013, г.Мінск
тэл./факс(017)390-78-80, email:su199@mail.ru
Р/р IBAN-BY29BPSB30121030270109330000
Рэгіянальная дырэкцыя № 700 ААТ «Сбер Банк»
г.Мінск, пр-т Машэрава, 80, ВІК банка BPSBBY2X
УНН 101477759 АКПА 01279346



Государственное производственное объединение «Минскстрой»
Открытое акционерное общество
«СТРОЙТРЕСТ № 35»
Филиал
СТРОИТЕЛЬНОЕ УПРАВЛЕНИЕ № 199
ул. Я.Коласа, 38; 220013, г.Минск
тел./факс(017)390-78-80, email:su199@mail.ru
Р/с IBAN-BY29BPSB30121030270109330000
Региональная дирекция № 700 ОАО «Сбер Банк»
г.Минск, пр-т Машерова, 80, ВІК банка BPSBBY2X
УНН 101477759 ОКПО 01279346

02.10.2025 № 2596/04
На № _____ ад _____

Директору
УП «УКС Мингорисполкома»
Бобарико А.К.

О выдаче проектного решения

Филиал СУ-199 ОАО «Стройтрест №35» информирует, что по объекту **«Жилая многоквартирная застройка в районе ул.Притыцкого, ул. Дунина-Марцинкевича в г.Минске. 2-я очередь строительства»** в связи со смещением нововозведенной теплотрассы на участке вдоль ул. Притыцкого, невозможно возвести подпорную стену №4.

Просим Вас выдать проектное решение на устройство подпорной стены №4 по ГП. Завершены все работы по выемке грунта для устройства фундамента

К письму прилагаем исполнительную съемку текущего положения теплотрассы.


Приложения:

-Исполнительная съемка (1л.)

С уважением,
директор

В.А. Борейко

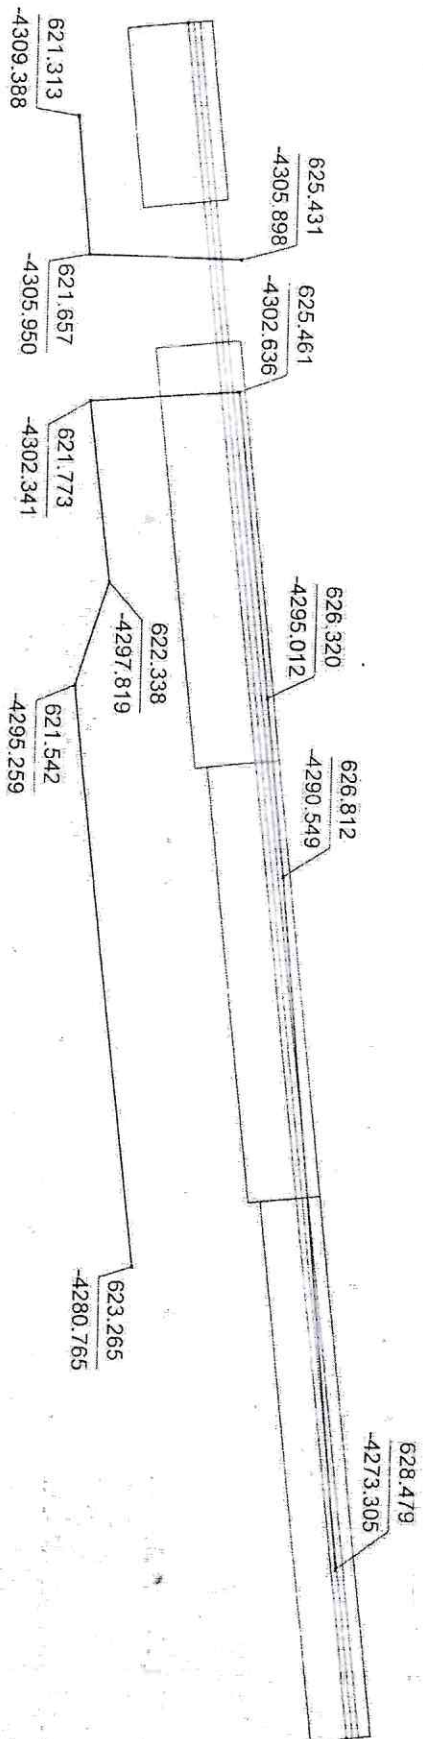 Исполнительная схема
 Подпорной Стены №4

Должность	Подпись	Фамилия	Дата
Прораб		Викосенко В.В.	09.25
Исполнитель		Кучко К.А.	