

Адкрытае акцыянернае таварыства  
«Трэст № 15 «Спецбуд»  
Спецыялізаванае ўпраўленне № 72  
вул. Альшэўскага 20А, 220073, г. Мінск  
e-mail: su72@trest15.by  
тэл. (017) 276-11-06, факс (017) 276-11-14  
р.р ВУ89ВРСВ30121040680109330000  
ў ААТ «Сбер Банк», БИК ВРСВВУ2Х,  
г. Мінск, пр – т Незалежнасці, 32А-1  
УНП-100316787 АКПА – 012796655002



Открытое акционерное общество  
«Трест № 15 «Спецстрой»  
Специализированное управление № 72  
ул. Ольшевского 20А, 220073, г. Минск  
e-mail: su72@trest15.by  
тел. (017) 276-11-06, факс (017) 276-11-14  
р.с ВУ89ВРСВ30121040680109330000  
в ОАО «Сбер Банк», БИК ВРСВВУ2Х  
г. Минск, пр-т Независимости 32А-1  
УНП – 100316787 ОКПО – 012796655002

04.10.15 № 17-03/1604

Директору  
УП «УКС Мингорисполкома»  
Бобарико А.К.

Копия: УП «Минскинжпроект»

Начальнику СУ-73  
ОАО «Трест №15 «Спецстрой»  
Ростовцеву С.А.

### О корректировке ПСД

СУ-72 ОАО «Трест №15 «Спецстрой» сообщает, что при строительстве водопровода В1 на объекте 21.70.4.01 "Экспериментальный многофункциональный комплекс "Северный Берег". Сети водоснабжения, водоотведения и инженерные сооружения (Участок 1)" было обнаружено подключение абонента по адресу пос. Зацень, ул. Дачная 2б, отсутствующее в проектной документации. При подключении вновь построенного участка водопровода данный абонент остается без холодного водоснабжения.

Просим Вас принять необходимые проектные решения и откорректировать проектно-сметную документацию с учетом вышеизложенной информации.


Приложение: исполнительная схема ответвления водопроводной трубы Ø32 ПЭ по ул. Луговая в пос. Зацень.

Начальник СУ-72

И. Н. Перуновский

03 ПТО (017) 276 11 12



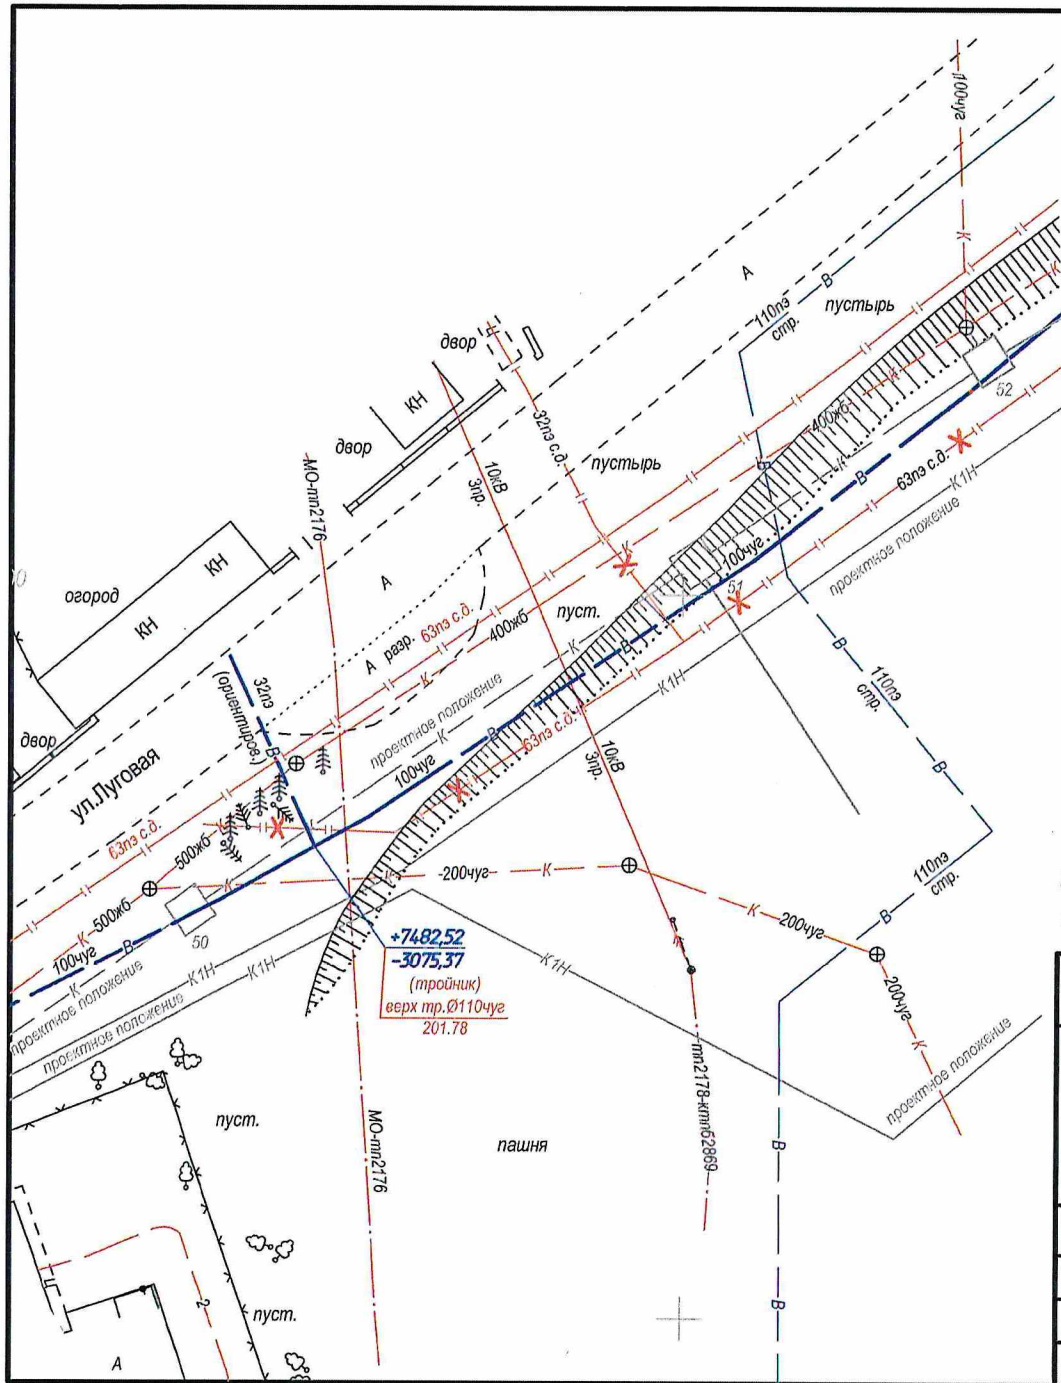

# Ситуационная схема

г. Минск



Участок съёмки

Система координат г. Минска  
Система высот Балтийская

Мгор. 1:500

Стр. организация: СУ-72 ОАО "Трест №15" Спецстрой"

Исполнительная схема ответвления водопроводной трубы Ф32пз по ул. Луговая в пос. Зацень по объекту: "Экспериментальный многофункциональный комплекс "Северный Берег". Сети водоснабжения, водоотведения и инженерные сооружения" (Участок 1)

Должность	Ф.И.О.	Подпись	Дата
Гл. инженер	Карвига А.А.	<i>[Signature]</i>	2025г
Прораб	Касперович Д.	<i>[Signature]</i>	2025г
Геодезист	Семенец Е.В.	<i>[Signature]</i>	2025г

Формат А4