

Дзяржаўнае вытворчае аб'яднанне «Мінскбуд»
Адкрытае акцыянернае таварства
«БУДТРЕСТ № 35»

Філіял

БУДАУНІЧАЕ УПРАУЛЕННЕ № 199
вул. Я.Коласа, 38; 220013, г.Мінск

тэл./факс(017)390-78-80, email:su199@mail.ru

Р/р IBAN-BY29BPSB30121030270109330000

Рэгіянальная дырэкцыя № 700 ААТ «Сбер Банк»

г.Мінск, пр-т Машэрава, 80, ВІК банка BPSBВY2X

УНН 101477759 АКПА 01279346



Государственное производственное объединение «Минскстрой»
Открытое акционерное общество
«СТРОЙТРЕСТ № 35»

Филиал

СТРОИТЕЛЬНОЕ УПРАВЛЕНИЕ № 199
ул. Я.Коласа, 38; 220013, г.Минск

тел./факс(017)390-78-80, email:su199@mail.ru

Р/с IBAN-BY29BPSB30121030270109330000

Региональная дирекция № 700 ОАО «Сбер Банк»

г.Минск, пр-т Машерова, 80, ВІК банка BPSBВY2X

УНН 101477759 ОКПО 01279346

15.10.2025 № 2434/04
На № _____ ад _____

Директору
УП «УКС Мингорисполкома»
Бобарико А.К.

«НикаПроект»

О внесении изменений в ПСД

Филиал СУ-199 ОАО «Стройтрест №35» направляет Вам по объекту
«Жилая многоквартирная застройка в районе ул. Притыцкого, ул.
Дунина-Марцинкевича в г. Минске. 2-я очередь строительства»
исполнительную съемку по выполненному ранее каналу ж,б тепловой сети и
пятки подпорной стены №4 по ГП.

Приложения:

-Исполнительная съемка (2л.).

С уважением,
директор

В.А. Борейко

Утвердил: ад. инж. СУ-199 ОАО "Стройтрест №35" Бузубеков Д.В.
 дальнейшее производство работ разрешаю

626.479
 -4273.305

626.812
 -4290.549

626.320
 -4295.012

625.431
 -4305.898

625.461
 -4302.636

621.313
 -4309.388

621.657
 -4305.950

621.773
 -4302.341

622.338
 -4297.819

621.542
 -4295.259

623.265
 -4280.765


[Handwritten signature]

Выдана СУ-199 ОАО "Стройтрест №35"

Должность	Подпись	Фамилия	Дата
Прораб	<i>[Signature]</i>	Высокоский В.В.	03.25
Геодетист	<i>[Signature]</i>	Кишко К.А.	


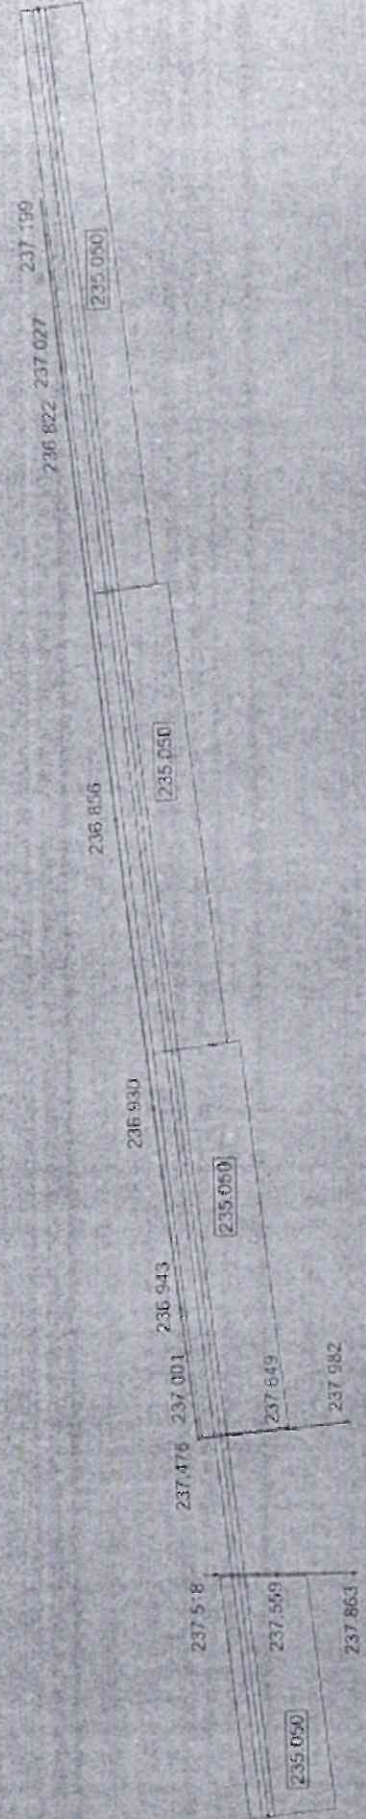

Примечания (отмечены согласно СН 1.03.01-2019):

235 050 - проектная отметка фундамента
 подпорной стены №4, м.

Handwritten signature in blue ink.

Фонд С-199 ОАО "Стройтрест №35"		Исполнительная схема	
"Жилая многоэтажная застройка" в районе ул. Притыцкого - ул. Думина - Маршалькина в г. Минске. 2 очередь строительства		Подпорная стена №4	
Должность	Подпись	Фамилия	Дата
Прораб	<i>[Signature]</i>	Вытеснен В.В.	10.25
Геолог	<i>[Signature]</i>	Кишко К.А.	