

УП Минскводоканала  
Директору Римашевскому Ф.В.  
Бокуна В. В.  
Минский р-н, д. Боровляны,  
ул. Школьная, д. 1а.  
тел. 8025-644-27-03  
эл. почта bokun.irina@tut.by

Заявление.

В связи с работами по строительству инженерных сетей (водопровода) в рамках проекта комплекса «Северный берег» работы ведутся в д. Боровляны вдоль Логойского шоссе, стало известно, что нашего дома №1А по ул. Школьной нет в проекте УП «Минскинжпроект» для подключения нас к новой водопроводной сети.

Наш дом №1А по ул. Школьной не включили в проектные работы и можем остаться без водоснабжения.

Мы официально подключены к существующему водопроводу с 2013г. (есть документация), являемся абонентами УП «Минскводоканала» и своевременно оплачиваем потребление воды.

Прошу Вас внести в изменения в проектную документацию для подключения нашего дома к новой водопроводной сети.

Ответ дать в письменном виде.

К заявлению прилагаются следующие документы ( копии):

1. Строительная документация (проект).
2. Технические условия.
3. Договор с УП «Минскводоканал»

23.10. 25г.



Бокун В.В.



МІНСКІ ГАРАДСКІ  
ВЫКАНАУЧЫ КАМІТЭТ  
КАМУНАЛЬНАЕ  
УНІТАРНАЕ ВЫТВОРЧАЕ  
ПРАДПРЫЕМСТВА «МІНСКВОДАКАНАЛ»  
(УП «МІНСКВОДАКАНАЛ»)



вул. Пуліхова, 15, 220088, г. Мінск  
тэл.: № (017) 327 37 04, факс (017) 233 91 17  
info@minskvodokanal.by

р/р № 3012741438011, аддзяленне № 539  
ААТ «Белінвестбанк», код 739,  
вул. Калектарная, 11, г. Мінск  
УНН 100236027, ОКПО 03371271

МІНСКІ ГОРОДСКОЙ  
ІСПОЛНІТЕЛЬНЫЙ КОМИТЕТ  
КОММУНАЛЬНОЕ  
УНИТАРНОЕ ПРОИЗВОДСТВЕННОЕ  
ПРЕДПРИЯТИЕ «МИНСКВОДОКАНАЛ»  
(УП «МИНСКВОДОКАНАЛ»)

ул. Пулихова, 15, 220088, г. Минск  
тел.: № (017) 327 37 04, факс (017) 233 91 17  
info@minskvodokanal.by

р/с № 3012741438011, отделение № 539  
ОАО «Белинвестбанк», код 739,  
ул. Коллекторная, 11, г. Минск  
УНН 100236027, ОКПО 03371271

УТВЕРЖДАЮ

Главный инженер

А. В. Бычков

« 30 » 08 2013 г.

## ТЕХНИЧЕСКИЕ УСЛОВИЯ на проектирование хозяйственного водоснабжения

30 августа 2013 г.

№ 03-5 тв/510-57

Основание: Заявление Исх. № б/н от 21 августа 2013 г.

Разрешение администрации № 199-Б от 5 августа 2013 г.

Заявитель Бокун В.В.

Объект: Водоснабжение индивидуального жилого дома

Адрес: ул. Школьная, 1А, д. Боровляны

с суточным потреблением воды из хозяйственного водопровода 1,5 м<sup>3</sup> / сут.

1. Местом подключения к городской сети хозяйственного водопровода служит:  
сеть водопровода в районе размещения объекта

Диаметр 700 мм. с напором в месте подключения 0,5 атм. или организация местного  
собственного водозабора путем:

2. Для надежного и бесперебойного водоснабжения объекта необходимо:  
технические условия выданы только на хозяйственные нужды, без гарантии  
бесперебойного водоснабжения

3. На вводах водопровода за первой стеной здания в обособленном помещении предусмотреть:  
водомер

4. Технические условия являются основанием для проектирования и считаются действительными на срок 2 года с момента выдачи до согласования проекта.

5. Особые условия:

Подключение жилого дома к сетям водопровода возможно в случае подключения его к сетям канализации. Врезку частного ввода в уличную сеть водопровода выполняет только производство "Минскводопровод" после завершения работ по строительству канализации от жилого дома и при наличии акта на промывку ввода и анализа воды.

6. При невозможности непосредственного присоединения другого домовладения к городской сети водопровода разрешается его подключение к частной сети, причем Вы не вправе отказать при условии принятия на себя присоединяющимся домовладельцем части расходов, связанных с прокладкой водопровода.

7. Разрешение на подключение к городской сети хозяйственного водоснабжения получить в производстве «Минскводопровод» (220088 г. Минск, ул. Пулихова, 15) после выполнения проекта в соответствии с настоящими техническими условиями и заключения договора на водопользование с ЦРП «Водосбыт» (220088 г. Минск, ул. Пулихова, 15а).

Проект согласовать с производством «Минскводопровод». После утверждения проекта один экземпляр чертежей передать производству «Минскводопровод».

8. По вопросам изменения настоящих технических условий обращаться в производство «Минскводопровод».


Технические условия составлены в 3 экз.

1-й экз. направлен: **Бокун В.В.**

2-й экз. направлен: **Бокун В.В.**

3-й экз. направлен: Производство «Минскводопровод»

Начальник производства «Минскводопровод»

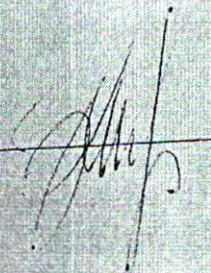

**В. Б. Потякин**

Индивидуальный предприниматель  
Кравченко Анна Михайловна  
Свидетельство № 191492136 от 29.08.2011 тел. +375 29 6601614

48Б-13-НВ

**ИНЖЕНЕРНОЕ ОБЕСПЕЧЕНИЕ  
(ВОДОСНАБЖЕНИЕ)  
ЖИЛОГО ДОМА №1А ПО УЛ. ШКОЛЬНАЯ  
В Д. БОРОВЛЯНЫ  
МИНСКОГО РАЙОНА**

ПОЯСНИТЕЛЬНАЯ ЗАПИСКА

СТРОИТЕЛЬНАЯ ДОКУМЕНТАЦИЯ

СТРОИТЕЛЬНЫЙ ПРОЕКТ


ЗАКАЗЧИК: БОКУН В.В.

Г. МИНСК

2013


Ситуационный план

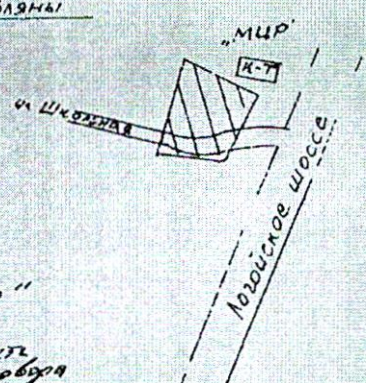

 от 10.13

ЦЕНТР ПО РАСЧЕТАМ  
 С ПОТРЕБИТЕЛЯМИ  
 «ВОДОСБЫТ»  
 ул. Школьная, 15А

*Водопробод по адресу  
 ул. Школьная 1А  
 зарезервирован за № 72  
 от 05.05.14г*


Генеральный директор  
 Минского областного  
 унитарного предприятия «Проектно-  
 производственное архитектурно-  
 планировочное бюро»  
 Топоъемка выполнена в 2013 г.  
 Копия топоъемки с оригиналом  
**СОГЛАСОВАНА**  
 30.09.13  
 Нач. госслужбы

планшеты - 10+7,15  
 з № 2494

17 09 2013

Руководитель	Жваник Е И	<i>[подпись]</i>	09 2013 г	Топографическая съемка м 1 500 участка на объекте "Проектирование инженерных сетей к жилому дому № 1А ул Школьная д Баровляны Минского р-на	Система координат местная
Исполнитель	Жваник Е И	<i>[подпись]</i>	09 2013 г		Система высот Балтийская
Исполнитель				Заказчик домовладелец	Лист 1 М 1 500
Чертил	Жваник Е И	<i>[подпись]</i>	09 2013 г	ИП Жваник Е И тел +375 29 654 13 78 (Велком) +375 33 666 13 78 (МТС)	Листов 1 Инв №
Проверил					Объект 16/094-13 Объект исполнит 09 13



					485-13-НВ			
					Инженерное обеспечение (водоснабжение) жилого дома №1А по ул.Школьная в д.Баровляны Минского района			
Изм.	Колич	Лист	Нрек	Подпись	Дата	Стадия	Лист	Лист
						С	2	
Разработал	Кравченко	<i>[подпись]</i>			09.2013	План сетей водоснабжения		
Н. контр.	Кравченко	<i>[подпись]</i>			09.2013			
						ИП Кравченко А Свид. 19149213		

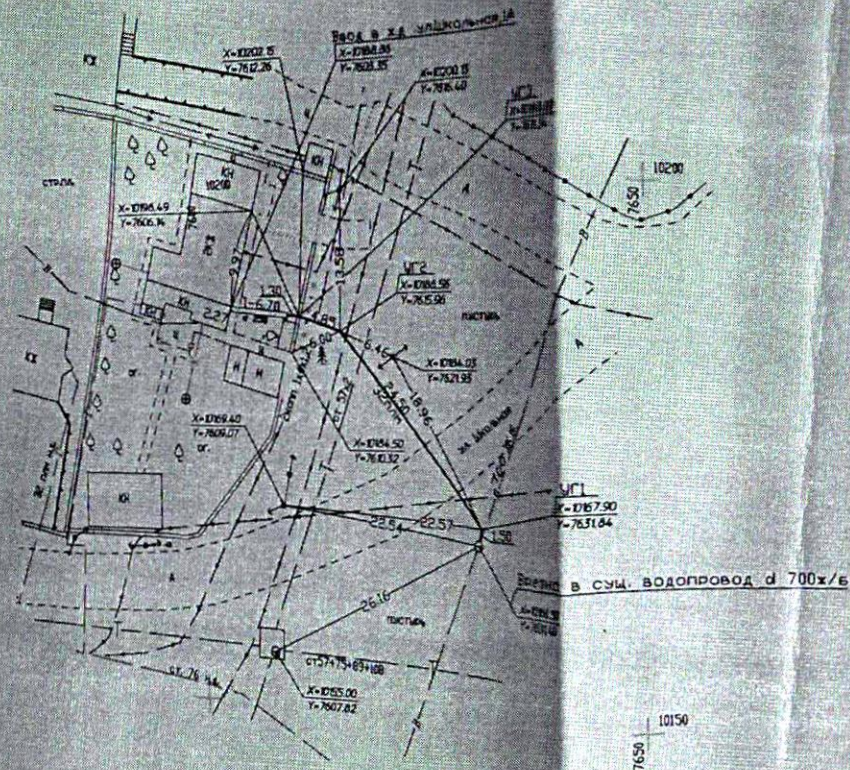

Геослужба  
Минского областного  
унитарного предприятия «Проектно-  
производственная архитектурно-  
планировочная фирма»  
Исполнительная Служба  
документ № 1064/13  
**СОГЛАСОВАНА**  
12.12.13  
Нач. геослужбы

М-10+7/15  
Система координат г.Минск  
Система высот Балтийская М1/500

ИП Хваник			
Домовладелец			
заказчик: Домовладелец			
Исполнительный чертёж водопровода по объекту инженерное обеспечение (водоснабжение) жилого дома №1А по ул.Школьная в д. Боровляны Минского района			
Проектная организация: 48Е-13-НБ ИП Кравченко А.М.	Ордер: Согласование:		
Строительство начато: 2013г			
Строительство окончено: 2013г			
Должность	Подпись	Фамилия	Дата
Домовладелец			12.2013г
Домовладелец			12.2013г
Геодезист		Хваник Е.И.	12.2013г

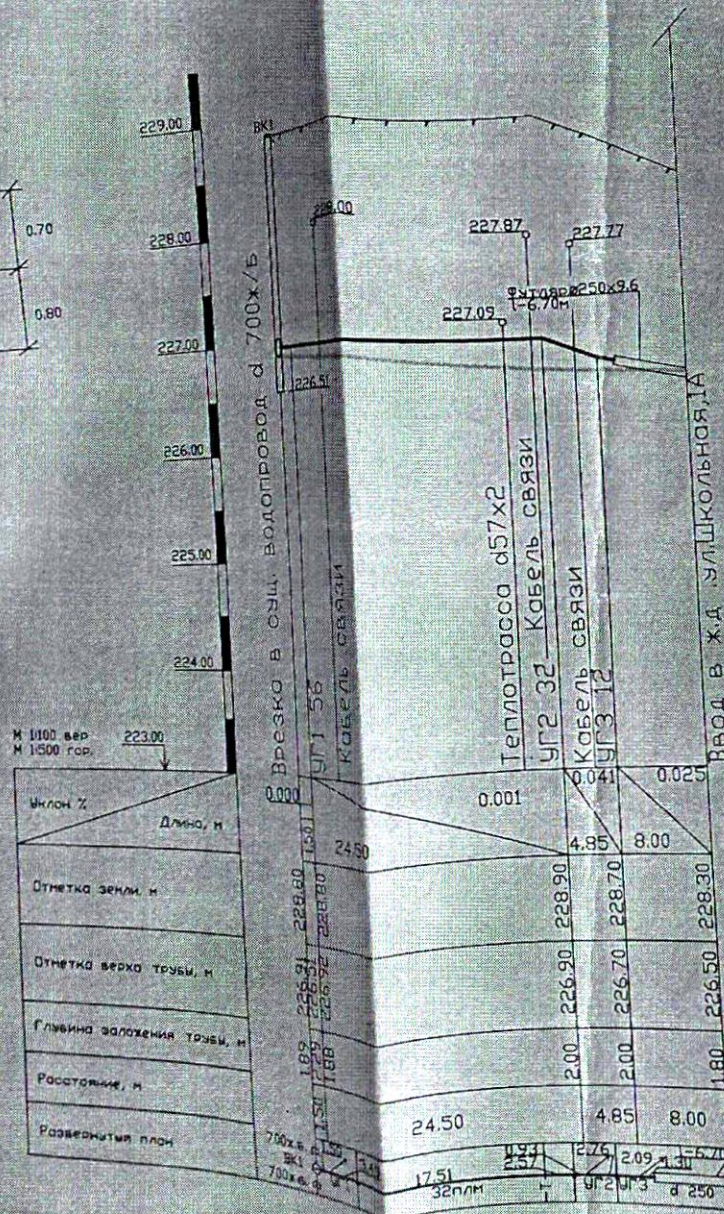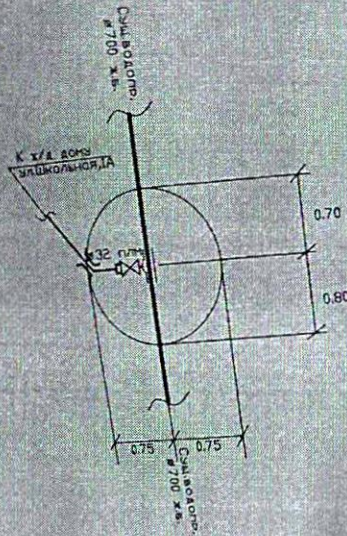


Госслужбы  
Минского областного  
унитарного предприятия «Промышленно-  
производственное архитектурно-  
планировочное бюро»  
Исполнительная схема  
выполнена в 10.01.13  
**СОГЛАСОВАНА**  
10.14.13  
Нач. госслужбы

Лл-10+7,15  
Система координат г.Минска  
Система высот Балтийская М:500

ИП Хваник			
Домовладелец			
заказчик Домовладелец			
Исполнительный чертёж водопровода по объекту инженерное обеспечение (водоснабжение) жилого дома №1А по ул.Школьная в д. Боровляны Минского района			
Проектная организация 485-13-НВ ИП Кравченко А.М.	Ордер	Согласование	
Строительство начато: 2013г		Строительство окончено: 2013г	
Должность	Подпись	Фамилия	Дата
Домовладелец			12.2013г
Домовладелец			12.2013г
Геодезист		Хваник Е.И.	12.2013г

Схема сети В1

04.11.13г*

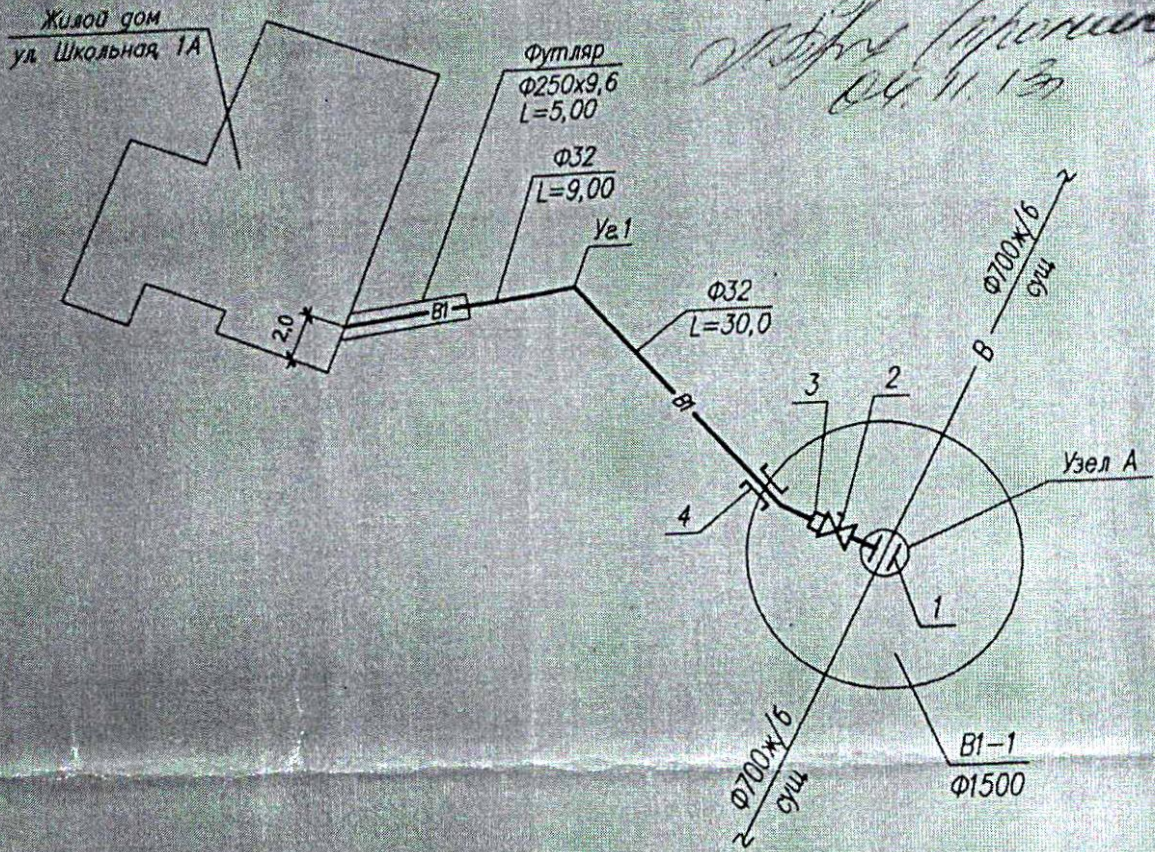

**ДОГОВОР**  
на оказание услуг по водоснабжению и водоотведению квартиры, многоквартирного,  
блокированного жилого дома

г. Минск «05» 05 2014 г. № \_\_\_\_\_

УП «Минскводоканал», именуемое в дальнейшем Исполнитель, в лице заместителя начальника ЦРП «Водосбыт» Гинзбурга В.И. действующего на основании доверенности № 61-05/45 от 16.01.2013 с одной стороны и собственник, наниматель, член организации застройщиков (нужное подчеркнуть)

Бокун Владимир Валерьевич  
квартиры 4 в доме 1А корп. - по ул. Школьная и Борисовича,  
именуемый в дальнейшем Потребитель с другой стороны, далее именуемые Сторонами, заключили договор о следующем:

**Предмет договора**

1. Исполнитель предоставляет Потребителю услуги по водоснабжению и водоотведению (канализации) квартиры, многоквартирного, блокированного дома, а Потребитель оплачивает услуги в соответствии с тарифами и в сроки, установленные законодательством.

**Обязанности Сторон**

**2. Исполнитель обязан:**

2.1. Обеспечить режим и качество подаваемой Потребителю питьевой воды, отвечающие требованиям нормативных правовых актов Республики Беларусь в области питьевого водоснабжения;

2.2. Обеспечить водоотведение сточных вод в канализационную сеть населенного пункта;

2.3. Производить за счет собственных средств работы по государственной поверке приборов индивидуального учета расхода воды Потребителя, ремонту и замене этих приборов из обменного фонда Исполнителя;

2.4. Производить бесплатно в двухнедельный срок с даты обращения Потребителя работы по ремонту и замене приборов индивидуального учета расхода воды в период гарантийного срока эксплуатации (два года со дня приемки выполненных работ, оформленной двусторонним актом);

2.5. Информировать Потребителя об изменении тарифов на услуги водоснабжения и водоотведения (канализации), формы и порядка оплаты этих услуг;

2.6. Производить в соответствии с законодательством перерасчет платы за предоставленные услуги в случае их неоказания, перерывов в их оказании либо оказании с недостатками;

2.7. В случае уведомления Потребителем о неоказании услуг, предусмотренных настоящим договором, прибыть к Потребителю в течение одного рабочего дня или в дополнительно оговоренное время, а в случае аварии – немедленно;

2.8. Ежегодно производить с Потребителем сверку расчетов за услуги водоснабжения и водоотведения (канализации).

**3. Потребитель обязан:**

3.1. Экономно расходовать воду, принимать меры по снижению ее нерационального расхода;

3.2. Обеспечивать целостность и сохранность приборов индивидуального учета расхода воды, находящихся в жилом помещении;

3.3. В трехдневный срок уведомлять Исполнителя о неисправности приборов индивидуального учета расхода воды по тел. 214 58 49. В период их неисправности оплата предоставленных услуг производится по установленным местным исполнительным и распорядительным органом нормам водопотребления;

3.4. За 7 дней известить Исполнителя о выезде из занимаемого жилого помещения и произвести полный расчет за оказанные в соответствии с настоящим договором услуги;

3.5. В семидневный срок предоставить сведения об изменении количества зарегистрированных жильцов в жилом помещении;

3.6. В трехдневный срок после заключения настоящего договора предъявить его в организацию, осуществляющую эксплуатацию жилищного фонда.

**Права Сторон**

**4. Исполнитель имеет право:**

4.1. Требовать от Потребителя соблюдения законодательства и условий настоящего договора;

4.2. В случае несвоевременной оплаты Потребителем услуг по водоснабжению и водоотведению (канализации) принимать меры к ее взысканию в порядке, установленном законодательством.

**5. Потребитель имеет право:**

5.1. Получать в полном объеме и надлежащего качества услуги, предусмотренные настоящим договором;

Прочие условия

19. Взаимоотношения сторон, не урегулированные настоящим договором, регламентируются действующим законодательством.

20. Настоящий договор составлен на двух листах в двух экземплярах, имеющих одинаковую юридическую силу и хранящихся у каждой из Сторон.

21. Дополнительные условия:

21.1. Потребитель обязан в срок с 20-ого числа по последний календарный день месяца предоставлять данные о фактическом потреблении услуг водоснабжения и водоотведения согласно показаниям приборов индивидуального учета расхода воды на автоответчик.

21.2. Потребитель обязан ежемесячно производить оплату за оказанные услуги в соответствии с тарифами и в сроки, установленные законодательством.

21.3. Плановые работы по госповерке индивидуальных приборов учета расхода воды производятся путем замены прибора учета расхода воды Потребителя на отремонтированный и прошедший госповерку прибор из обменного фонда Исполнителя. Прибор учета расхода воды Потребителя возврату не подлежит и после ремонта и поверки в стационарных условиях переходит в обменный фонд.

Потребитель несет ответственность за сохранность и работоспособность приборов учета расхода воды, а также – за эксплуатацию, сохранность пломб, комплектность эксплуатационной документации и своевременность их ремонта и госповерок.

Поверка приборов учета расхода воды проводится по заявке потребителя.

21.4. Ремонт индивидуальных приборов учета расхода воды после истечения гарантийного срока выполняется Исполнителем за счет средств Потребителя.

21.5. Исполнитель не выполняет работы по ремонту и госповерке приборов учета расхода воды, не включенных в перечень приборов, обслуживаемых УП «Минскводоканал».

21.6. Потребитель обязан обеспечить доступ представителям Исполнителя к приборам учета расхода воды для осмотра и контроля правильности снятия показаний и проведения сверки расчетов за оказанные услуги; для замены приборов учета расхода воды при плановой поверке или ремонте. Истечение срока поверки приборов учета по вине Потребителя или невозможность провести поверку приборов учета по вине Потребителя (отсутствие доступа к месту установки ПУ, отсутствие доступа к ПУ, отсутствие возможности демонтировать ПУ и т.п.) лишает права данные приборы считать коммерческими. Потребитель считается безучетным и Исполнитель имеет право производить расчеты с Потребителем по действующим нормам водопотребления.

21.7. Исполнитель не несет ответственности за качество подаваемой питьевой воды Потребителю в случае ненадлежащего технического состояния водопроводных сетей и устройств, не находящихся на балансе Исполнителя.

21.8. К расчетам за услуги водоснабжения и водоотведения принимаются приборы учета расхода воды с показаниями на момент заключения договора:

1. ~~1~~ м<sup>3</sup>, марка Искра-М госповерка III кв. 2013 г. зав. № 162153

2. ~~1~~ м<sup>3</sup>, марка \_\_\_\_\_ госповерка \_\_\_\_\_ кв. 201 \_\_\_\_\_ г. зав. № \_\_\_\_\_

Отгиск пломбиратора 62 Количество зарегистрированных 4 человек, в т. льготников \_\_\_\_\_

Норма водопотребления 100 л/сутки, норма водоотведения \_\_\_\_\_ л/сутки.

Количество поливочных соток \_\_\_\_\_

Следующая дата госповерки III кв. 2017 г.

Регистр Сод 172 07 05 05 2014

Юридические адреса и подписи Сторон

Исполнитель

УП «Минскводоканал»

220088, г. Минск, ул. Пулихова, 15

Центр банковских услуг № 539 ОАО «Белинвестбанк»

г. Минск ул. Коллекторная, 11

р/с 3012741438011 код 739, УНП 100236027,

БИК 153001739

Тел. 2340890

Подпись \_\_\_\_\_

Договор оформил Свердлов Н.И.

Потребитель

Личный № 30108624059P130

паспорт № 1812355 серия MC

выдан Минский РУВД Мин. обл.

11 07 2007 г.

тел. 5052385 80256442903

адрес п. Бароховиц ул. Школьная 1А

Подпись \_\_\_\_\_

Ф.И.О. Боцман В.В.

220088

R RR982627505BY

