

Адкрытае акцыянернае таварыства
«Трэст № 15 «Спецбуд»

Спецыялізаванае ўпраўленне №173

вул. Мініна, 1, 220014, г. Мінск
e-mail: su173@trest15.by www.trest15.by
тэл. (017) 375-97-45, факс (0172) 375-97-45
р.р ВУ20ВПСВ30121040880169330000
ў ААТ «Сбер Банк», БИК ВПСВВУ2Х
г. Мінск, пр-т Незалежнасці, 32А-1
УНП – 102346840 ОКПО – 01279665



Открытое акционерное общество
«Трест № 15 «Спецстрой»

Специализированное управление №173

ул. Минина, 1, 220014, г. Минск
e-mail: su173@trest15.by, www.trest15.by
тел. (017) 375-97-45, факс (017) 375-97-45
р.с ВУ20ВПСВ30121040880169330000
в ОАО «Сбер Банк», БИК ВПСВВУ2Х
г. Минск, пр-т Независимости 32А-1
УНП – 102346840 ОКПО – 01279665

« 14 » 11 2025 № 23-07/907
На № _____ от _____

Директору
УП «УКС Мингорисполкома»
Бобарико А.К.

О корректировке ПСД

При устройстве сети В12 в районе ул.Троицкая, 39 по объекту 21.70.4.03 «Экспериментальный многофункциональный комплекс «Северный берег». Сети водоснабжения, водоотведения и инженерные сооружения (Участок 1). 3-я очередь строительства» (договора строительного подряда №430 от 08.05.2025г.) обнаружен силовой кабель отсутствующий на планах сетей хоз.-питьевого водопровода В12.

На основании выше изложенного просим откорректировать ПСД в части включения сохранности силового кабеля.


Приложение: схема расположения силового кабеля.

Начальник СУ-173
ОАО «Трест №15 «Спецстрой»

Д.П. Елизаров

Исп. 07 М.О.Гришкевич
8029 360 88 58



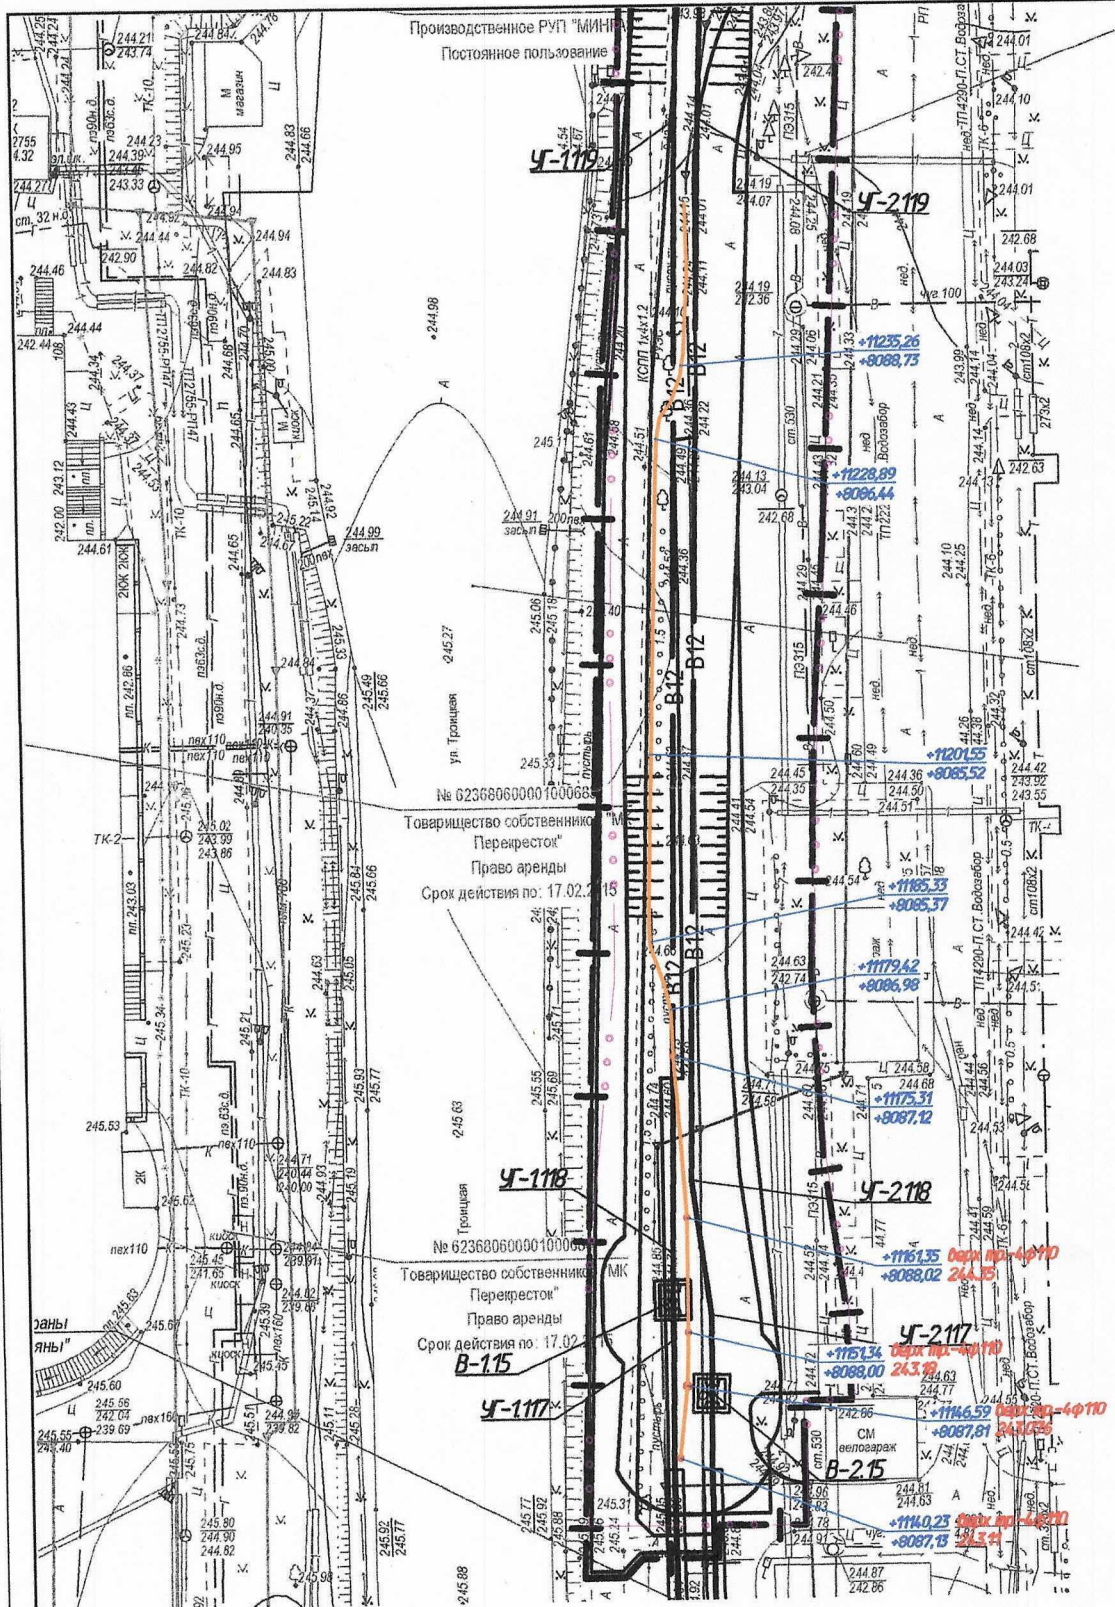

УСЛОВНЫЕ ОБОЗНАЧЕНИЯ :

- Фактически готовность камеры
- Плановая камеры
- Фактическое местоположение
- фактическая абсолютная отметка

Система высот - Балтийская.
Система координат - г. Минск.

Лист 1

Исполнитель: СУ-173 ОАО "Трест №15" Спецстрой"

Подрядчик: СУ-173 ОАО "Трест №15" Спецстрой"

Исполнительная схема на высотное и плановое положение кабелей по объекту: Экспериментальный многофункциональный комплекс "Северный берег". Сети водоснабжения, водоотведения и инженерные сооружения 3-я очередь.

Должность	Ф.И.О.	Подпись	Дата
Нач. участка	Пикулик И А		
Прораб			
Составил	Бусел А А		