

Дзяржаўнае вытворчае
аб'яднанне «Мінскбуд»
Адкрытае акцыянернае таварыства
«БУДТРЕСТ № 35»

Вул. Я. Коласа, 38, г. Мінск, 220013
Тэл./факс (017) 331 41 89, e-mail: trest35@lut.by
р/р ВУЗ1ВПСВ30121026830229330000, код ВПСВВУ2Х
Рэгіянальная дырэкцыя № 700,
па г. Мінску і Мінскай вобласці
ААТ «БПС-Сбербанк», пр-т Машэрава, 80
УНП 100289278 АКПА 01279346

09.01.2026 № 01-59

На № _____ ад _____



Государственное производственное
объединение «Минскстрой»

Открытое акционерное общество
«СТРОЙТРЕСТ № 35»

Ул. Я. Коласа, 38, г. Минск, 220013
Тел./факс (017) 331 41 89, e-mail: trest35@lut.by
р/с ВУЗ1ВПСВ30121026830229330000, код ВПСВВУ2Х
Региональная дирекция № 700
по г. Минску и Минской области
ОАО «БПС-Сбербанк», пр-т Машерова, 80
УНП 100289278 ОКПО 01279346

Директору
ООО «Минский городской технопарк»
В.А. Давидовичу

Копия: УП «УКС Мингорисполкома»
УП «Минскпроект»

О внесении изменений в ПСД

ОАО «Стройтрест №35» просит вас рассмотреть замечания по объекту:
«Реконструкция территории по просп. Партизанскому, 8, в г. Минске»,
и включить их в проектно-сметную документацию.

1-я очередь строительства, здание №2А, №2Б и №2В:

1. Объем по испытанию грунтов основания под фундаменты по зданиям №2А и №2Б по г/п, согласно записи авторского надзора от 30.11.2022г.;
2. Объем работ по устройству временного водопонижения по зданию №2А, согласно записям авторского надзора от 03.05.2023г. и 09.06.2023г.;
3. Здание №2В (4 этап) не учтены в проектно-сметной документации элементы водосточной системы по выступающим декоративным частям фасада письмо от заказчика №25-01/2707 от 10.12.2025г.;

4. Здание №2В (4 этап) в проектной документации раздел 21.004.1-2-КЖ4 не в полном объеме учтены указания с описаниями дефектов по стене в осях Ж-А/49, а также по вопросу применения расценок в сметной документации. Письмо от заказчика №25-01/2401 от 06.11.2025г..

23-я очередь строительства, здание №14:

1. В сметной документации отсутствует утепление и отделка вентиляционных шахт ВШ1-20 в количестве 49,37 м² (схема прилагается), согласно требованиям проекта 21.004.27-14-АР (лист 5 узел 1). Необходимо откорректировать сметную документацию;

2. Просим учесть в проектно-сметной документации грунтование поверхностей стен ($S=1095,23$ м², согласно фактическим объемам фасада) при устройстве легкой штукатурной системы утепления перед устройством теплоизоляционного слоя из минераловатных плит, согласно технологии производства работ (ТК-192814187.089-2021 п.4.3.3). Необходимо откорректировать проектно-сметную документацию;

3. В сметной документации отсутствует работа по установке диагональных косынок из стеклосетки (дополнительная сетка) вокруг оконных блоков при устройстве легкой штукатурной системы утепления, согласно требованиям проекта 21.004.27-14-АР (лист 14). Необходимо откорректировать сметную документацию;

4. В проектно-сметной документации отсутствует отделка наружных стен спусков в подвал ($S=17,5$ м²), а также отделка стен прямиков ($S=23,7$ м²). Просим внести недостающие объемы работ в проектно-сметную документацию;

5. В сметной документации отсутствуют объемы работ по отделке цоколя по плитам из экструдированного полистирола ниже отметки легкой штукатурной системы (армирование + нанесение декоративного состава + окраска) в количестве $S_{\text{цок}}=62,5$ м², а также утепление оконных откосов в прямках в количестве $S=4,375$ м² ($L=17,5$ м.п., ширина откоса - 250 мм), согласно требованиям проекта 21.004.27-14-АР (лист 13 и 15, узел 4). Необходимо откорректировать сметную документацию;

6. Просим внести в сметную документацию недостающие объемы по устройству легкой штукатурной системы по стенам и откосам фасада согласно таблице «фактические объемы по фасаду» в приложении.

Приложение:

1. Схема вентшахт – 1 лист;
2. Таблица «фактические объемы по фасаду» - 1 лист.

27-я очередь строительства, здание №10:

1. Для выполнения внутренних отделочных работ по наружным углам стен, колонн, перегородок из ГКЛ, оконным и дверным откосам необходима установка перфорированных алюминиевых защитных уголков в количестве 750 м.п.. Необходимо внести данные объемы работ в проектно-сметную документацию;

2. При устройстве подвесного потолка «типа Армстронг» (лл. 28-30 AP2) в проектной документации (соответственно и в сметной документации) не указано количество пристеночного уголка PL 19*24*3000. Фактическое количество составляет 342 м.п. Необходимо откорректировать проектно-сметную документацию;

3. В сметной документации не учтена работа по устройству проема в гипсокартонных перегородках (E10-200-6). Для устройства дверного проема в гипсокартонных перегородках, согласно серии КНАУФ 1.031.9-2.07.2-2 (прилагается), должен устанавливаться UA-профиль, усиленный с комплектом крепления: количество профиля UA 3000*100*40 – 288 м.п., комплект уголков – 50 штук. Необходимо откорректировать проектно-сметную документацию;

4. В проектной документации раздела 21.004.27-10-AP2 (лист 36 т.т.п. 6) указано, что вентшахта ВШ-11 выполнена из металлоконструкций без наружной отделки, а фактически – из каменных блоков. Необходимо внести в ПСД недостающие объемы работ по наружной отделке вентшахты ВШ-11, в количестве 21 м²;

5. Согласно проектной документации, раздела 21.004.27-10-AP3 (лист 5 п.8.6), предусмотрено армирование вентшахт стеклосеткой в 2 слоя с устройством улучшенной защитно-отделочной штукатурки (зерно 1,5 мм) с последующей окраской фасадной паропроницаемой акриловой краской, но не указана площадь отделки. В проектной документации данные объемы работ, а соответственно и в сметной документации, отсутствуют. Фактическая площадь отделки вентшахт составляет 63,2 м²: ВШ-4 ÷ ВШ-10 – 55 м², вентшахты тип 4 и тип 5 – 8,2 м²;

6. В проектной документации раздела 21.004.27-10-AP3 (л. 16 п. 5, 6) в спецификации элементов утепления наружных стен количество плит минераловатных для утепления цоколя составляет 57 м² (толщиной 100 мм) и 34,46 м² (толщиной 50 мм). Фактические объемы работ после обмера составляют 63,88 м² (толщиной 100 мм) и 53,93 м² (толщиной 50 мм) соответственно. Необходимо откорректировать проектно-сметную документацию, добавив недостающие объемы работ;

7. В проектной документации раздела 21.004.27-10-AP3 (л. 5 п. 6) в ведомости отделки фасадов количество отделываемых участков наружных

стен (цоколь) составляет 166,9 м². Фактические объемы наружной отделки этих участков после обмера составляют 274 м². Необходимо откорректировать проектно-сметную документацию, добавив недостающие объемы работ;

8. В проектной документации раздела 21.004.27-10-АР3 (л. 6 п. 27) учтено армирование цоколя стеклосеткой в 2 слоя. В сметной документации учтено только армирование цоколя по минераловатным плитам. Фактический объем по армированию в 2 слоя составляет 274 м². Необходимо внести пропущенный объем работ в сметную документацию;

9. Согласно проектной документации, раздела 21.004.27-10-АР2 (лист 32 т.т.п. 11), для обеспечения звукоизоляции монолитных цементно-песчаных стяжек используются плиты из минеральной ваты. Просим внести в проектно-сметную документацию замену данного материала на полосы ТЗИ (стенофон-290 Б 100*10 мм (толщина)), согласно записи журнале авторского надзора от 19.08.2025 г.;

10. В Локальной смете № 1006 (п. 677) по расценке E26-126-5 неверно дан расход штукатурки защитно-отделочной: по норме – 4 кг/м², а по смете – 0,4 кг/м². Необходимо откорректировать сметную документацию;

11. Просим учесть грунтование поверхности стен по холодному фасаду перед устройством базового армирующего слоя по стенам из ЛСТК, согласно технологии производства работ (ТК-192814187.089-2021 п.4.3.3.). Необходимо откорректировать проектно-сметную документацию;

12. В проектной документации раздела 21.004.27-10-АР2 (л. 31 изм.7) для типов пола 7...14 предусмотрен в конструкции пола слой полистиролбетона $\rho=250$ кг/м³, вместо плит пенополистирольных ППТ. В локальной смете № 1016 (п. 73-96) для данной работы учтена расценка E11-2-9 (Устройство подстилающих слоев бетонных) и материальный ресурс 1/10-120-40/5 (Плиты теплоизоляционные полистиролбетонные). Применение вышеуказанной расценки и материального ресурса для данного вида работ некорректно. Просим откорректировать проектную документацию, добавив уточнение «предусмотреть выравнивающую стяжку из полистиролбетона В 0,75 D250» (аналогично л. 24 проектной документации раздела 21.004.1-1-АР2.2), а также сметную документацию, применив расценку E11-67-4(5) вместо E11-2-9, а также откорректировать наименование и стоимость материального ресурса (вместо 100,25 руб/м³ стоимости плит полистиролбетонных учесть фактическую стоимость полистиролбетона 205,24 руб/м³ без НДС);

13. Раздел ОВ. Для монтажа систем вентиляции согласно планам и схемам в спецификации не корректно указан объем воздуховодов. Просим добавить в сметную документацию и спецификацию следующие воздуховоды: Ø800-7м., Ø710-13м., Ø630-19м., Ø560-16м., Ø500-24м., Ø400-4м;

14. Раздел ОВ. В проектно-сметной документации отсутствует просвет стыков методом радиографирования от ввода в здание до «узла ввода и учета» (14 стыков Ø76x3,5). Просим добавить данную работу в проектно-сметную документацию;

15. Раздел ОВ. Просим уточнить необходимость огнезащиты воздухопроводов от противопожарного клапана до вертикального коллектора для систем вентиляции АБК;

16. Раздел ОВ. В проектной документации отсутствует окраска трубопроводов отопления, просим добавить в проектно-сметную документацию;

17. Раздел ВК. Проектной документацией предусмотрено 9 душевых поддонов со смесителями, в спецификации и в сметной документации отсутствуют душевые смесители и работа по их монтажу. Просим добавить данные работы в проектно-сметную документацию;

18. Отсутствует сметная документация на замену 2 дверей согласно замечаниям МЧС (раздел АР2 изм. 10).

Приложение:

1. Листы 33, 34 серии КНАУФ 1.031.9-2.07.2-2 – на 2-х листах.
2. Запись в журнале авторского надзора от 19.08.2025 г. – на 1-м листе.
3. Лист 24 проектной документации раздела 21.004.1-1-АР2.2 – на 1-м листе.
4. ТТН 2493858 от 26.09.2025 на бетонную смесь полистиролбетон – на 1-м листе.

28-я очередь строительства, здание №21:

1. В проектно-сметной документации не предусмотрена наружная отделка цоколя. Требуется включить дополнительные объемы работ по устройству армирующего слоя, декоративной штукатурки и окраски цоколя с внесением изменений в проектно-сметную документацию;

2. При фактическом обмере фасада здания АБК в осях 1-5/А-Е было выявлено, что фактическая площадь утепляемых поверхностей стен составляет 560,72 м² вместо 520,5 м² проектной площади. Требуется откорректировать проектно-сметную документацию и включить недостающие объемы по утеплению фасада в количестве 40,22 м². Исполнительная схема с расчетом прилагается.

Приложение:

1. Исполнительная схема с расчетом – на 4 листах.

29-я очередь строительства, здание №3:

1. Просим внести в проектно-сметную документацию недостающие объемы работ по устройству стяжки М150 в осях 4-5, Б-Х, согласно записи в журнале авторского надзора от 27.11.2025 г.;
2. Раздел ОВ. Для получения справки ГУ «Госэнергогазнадзор» необходимо внести в проектную документацию фактически закупленное и установленное оборудование (поставка ООО «МГТ»);
3. Раздел ОВ. Просим добавить в проектно-сметную документацию просвет стыков методом радиографирования от ввода тепловых сетей в здание до БВиУ;
4. Раздел ОВ. В спецификации ОВ.СО лист 44 учтен «Короб из оцинкованной стали для вихревых распределителей» в сметной документации отсутствует стоимость и работа по монтажу данного изделия;
5. Раздел ОВ. В связи с корректировкой разделов АР (изменение расположения стен) просим привести в соответствие раздел ОВ, а также просим учесть устное замечание государственного инспектора ГУ «Госэнергогазнадзор» о «свободном доступе к узлам регулирования»;
6. Раздел ОВ. Просим откорректировать и выдать ПСД в части расположения завес, на воротах №3. По результатам проведения авторского надзора 29.12.2025г.;
7. Раздел ОВ. В расценке по монтажу крышных вентиляторов отсутствуют механизмы (кран) для монтажа вентиляторов. Просим добавить в сметную документацию машино-часы эксплуатации крана;
8. Раздел ОВ. В проектной документации отсутствует 4 клапана противопожарных, в местах пересечения воздуховодами противопожарной преграды по оси В. Просим добавить в проектно-сметную документацию данные материалы и работу по их монтажу;
9. Раздел ОВ. В связи с демонтажом и возведением новых вентшахт, необходимо предусмотреть гермодвери (4 шт. размером 1300x550). Просим добавить в проектно-сметную документацию данные материал и работу по их монтажу;
10. Раздел ВК. Объёмы работ для монтажа холодного водоснабжения в сметной документации не соответствуют объёмам материалов в спецификации. Просим привести в соответствие сметную документацию согласно спецификации;
11. Раздел ВК. В проектной документации в схеме холодного водоснабжения отображено 4 крана (д150) в спецификации и сметной документации отсутствуют. Просим добавить в спецификацию и сметную документацию данные материалы и работу по их монтажу;

12. Раздел ВК. В проектной документации отсутствует 6 противопожарных муфт (д160), в местах пересечения трубопроводами К2 противопожарной преграды по оси В. Просим добавить в проектно-сметную документацию данные материалы и работу по их монтажу;

13. Отсутствуют изменения проектно-сметной документации по устройству противопожарной перегородки в/о 4-26/В (есть только в журнале авторского надзора);

14. Отсутствуют изменения проектно-сметной документации по устройству металлокаркаса и сэндвич-панелей в/о 4-5/Е-Х (есть только в журнале авторского надзора);

15. Отсутствуют изменения проектно-сметной документации по замене дверей в/о 15-21/Р-С (есть только в журнале авторского надзора);

16. Отсутствуют изменения проектно-сметной документации по устройству полов в местах проколов инженерных сетей в/о 8-26/Ф-Х;

17. Отсутствует проектно-сметная документация по устройству перекрытия шахты воздухозабора в/о 4-5/В-Г (пом.127);

18. Отсутствует согласование КМД по устройству сэндвич-панелей с внесением изменений в проектно-сметную документацию по количеству панелей, нащельников и т.д. (письмо МГТ №26- 01/9 от 06.01.2026г.);

19. Отсутствует проектное решение по устройству каркаса под тепловую завесу и расположение завесы в/о 25-26/Х (проектное решение выполнить невозможно) — выезд представителей авторского надзора (ОВ, АР, КЖ) был 22.12.2025 г.;

20. Стоимость монтажа кран-балок подвесных применена неверно (применяется расценка на монтаж талей) п.6 письма №15-01/1834 от 04.09.2025г..

Приложение:

1. Копия записи в журнале авторского надзора от 27.11.2025 г. – на 1-м листе.

30-я очередь строительства, здание №2В:

1. Здание №2В согласно комплекту чертежей 21.004.30-2В-АР лист 23 замаркирован (речевой звуковой электронный информатор с дистанционным управлением) с ссылкой на комплект 21.004.30-ЭО, где на листе 13 в таблице условных обозначений есть данный информатор, но отсутствует спецификация на него и не учтен в сметной документации;

2. Раздел ОВ. Для получения справки ГУ «Госэнергогазнадзор» необходимо внести в проектную документацию фактически закупленное

и установленное оборудование блочного теплового пункта (поставка ООО «МГТ»);

3. Раздел ОВ. В проектно-сметной документации отсутствует просвет стыков методом радиографирования от ввода тепловых сетей в здание до БВиУ (10 стыков Ø40x3,5). Просим добавить данный вид работ в проектно-сметную документацию;

4. Раздел ОВ. Для получения заключения ГУ «Госэнергогазнадзор» необходимо предъявить акт о равномерности прогрева системы отопления, данная работа отсутствует в проектно-сметной документации. Просим добавить в проектно-сметную документацию работы по тепловому испытанию системы отопления;

5. Раздел ОВ. Сметной документацией расценка Е16-51-1 (прокладка трубопроводов отопления) не предусматривает работу по протяжке трубопровода в защитную гофру. Просим добавить данную работу в сметную документацию;

6. Раздел ОВ. Просим откорректировать количество воздухопроводов в связи с изменением архитектурного решения по устройству потолков (в помещениях решетки выше подвесного потолка), а также дверных проемов по коридору (нет возможности выполнить воздухопроводы в одной отметке, необходимо обходить существующие несущие конструкции);

7. Раздел ВК. Просим согласовать использование водонагревателя электрического емкостью 30л взамен водонагревателя электрического емкостью 20 л. В количестве 3 шт;

8. Раздел ВК. В проектной документации отображено 14 умывальников со смесителем, в спецификации и в сметной документации учтено 13 умывальников со смесителем, просим добавить 1 умывальник и смеситель в проектно-сметную документацию, а также работу по его монтажу.

Просим Вас рассмотреть вышеуказанные замечания и откорректировать согласно ним проектно-сметную документацию.

Заместитель генерального директора -
главный инженер



В. А. Михайлюк

ДОКЛАД
ТНПА и ТЕХНИЧЕСКИХ УСЛОВИЙ ПРИ
ПРОИЗВОДСТВЕ СТРОИТЕЛЬНО-МОНТАЖНЫХ
РАБОТ

Устранении
выявленных
отступлений или
нарушений и сроки их
выполнения

Запись
происшествия
(фамилия,
инициалы)

С записью ознакомлен
представитель (фамилия,
инициалы, должность,
дата)

Отметки о выполнении
указаний (фамилия,
инициалы, должность,
дата)

Строительно-
монтажной
организации

Закон-
чник

Производи-
теля работ

Пред-
ставите-
ля


Фактические объемы по фасаду
Административно-хозяйственный корпус №14 (23 очередь)

Фасад	Утепление (вата+ дюбель)	Армирован ие	Откос b=270мм	Уголок	Декоративка (стена+откос)	2-я сетка	Окраска
	м2	м2	м.п.	м.п.	м2	м2	м2
оси			118,3	127,5	220,61	49,9	220,61
3-2/Г	188,67	188,67	116,55	139	216,22	37,97	216,22
2 1/В	184,75	184,75	17,2	67,2	152,64	30,13	152,64
В-Б/1	148	148	115,7	158,35	221,04	37,51	221,04
1-2/Б	189,8	189,8	100	111,75	240,23	58,85	240,23
2-3/А	213,23	213,23	33	49,2	100,31	25,2	100,31
А-Г/3	91,4	91,4		12,8	44,48		44,48
А-Г/2 кровля	44,48	44,48	4,2	9,1	36		36
л/к кровля	34,9	34,9					
Итого факт	1095,23	1095,23	504,95	674,9	1231,53	239,56	1231,53
Смета	1077,7	1077,7	472,75	438,8	1171,2	209,5	1171,2
Доп объем	17,53	17,53	32,2	236,1	60,33	30,06	60,33
	(Вата+сетка) т.100мм						
ВШ 1-20 факт	49,37	49,37			34,56		34,56
Смета	19,74	28,56			28,56		28,56
Доп объем	29,63	20,81	0	0	6	0	6


Составил:

прораб



С.В.Полтачук


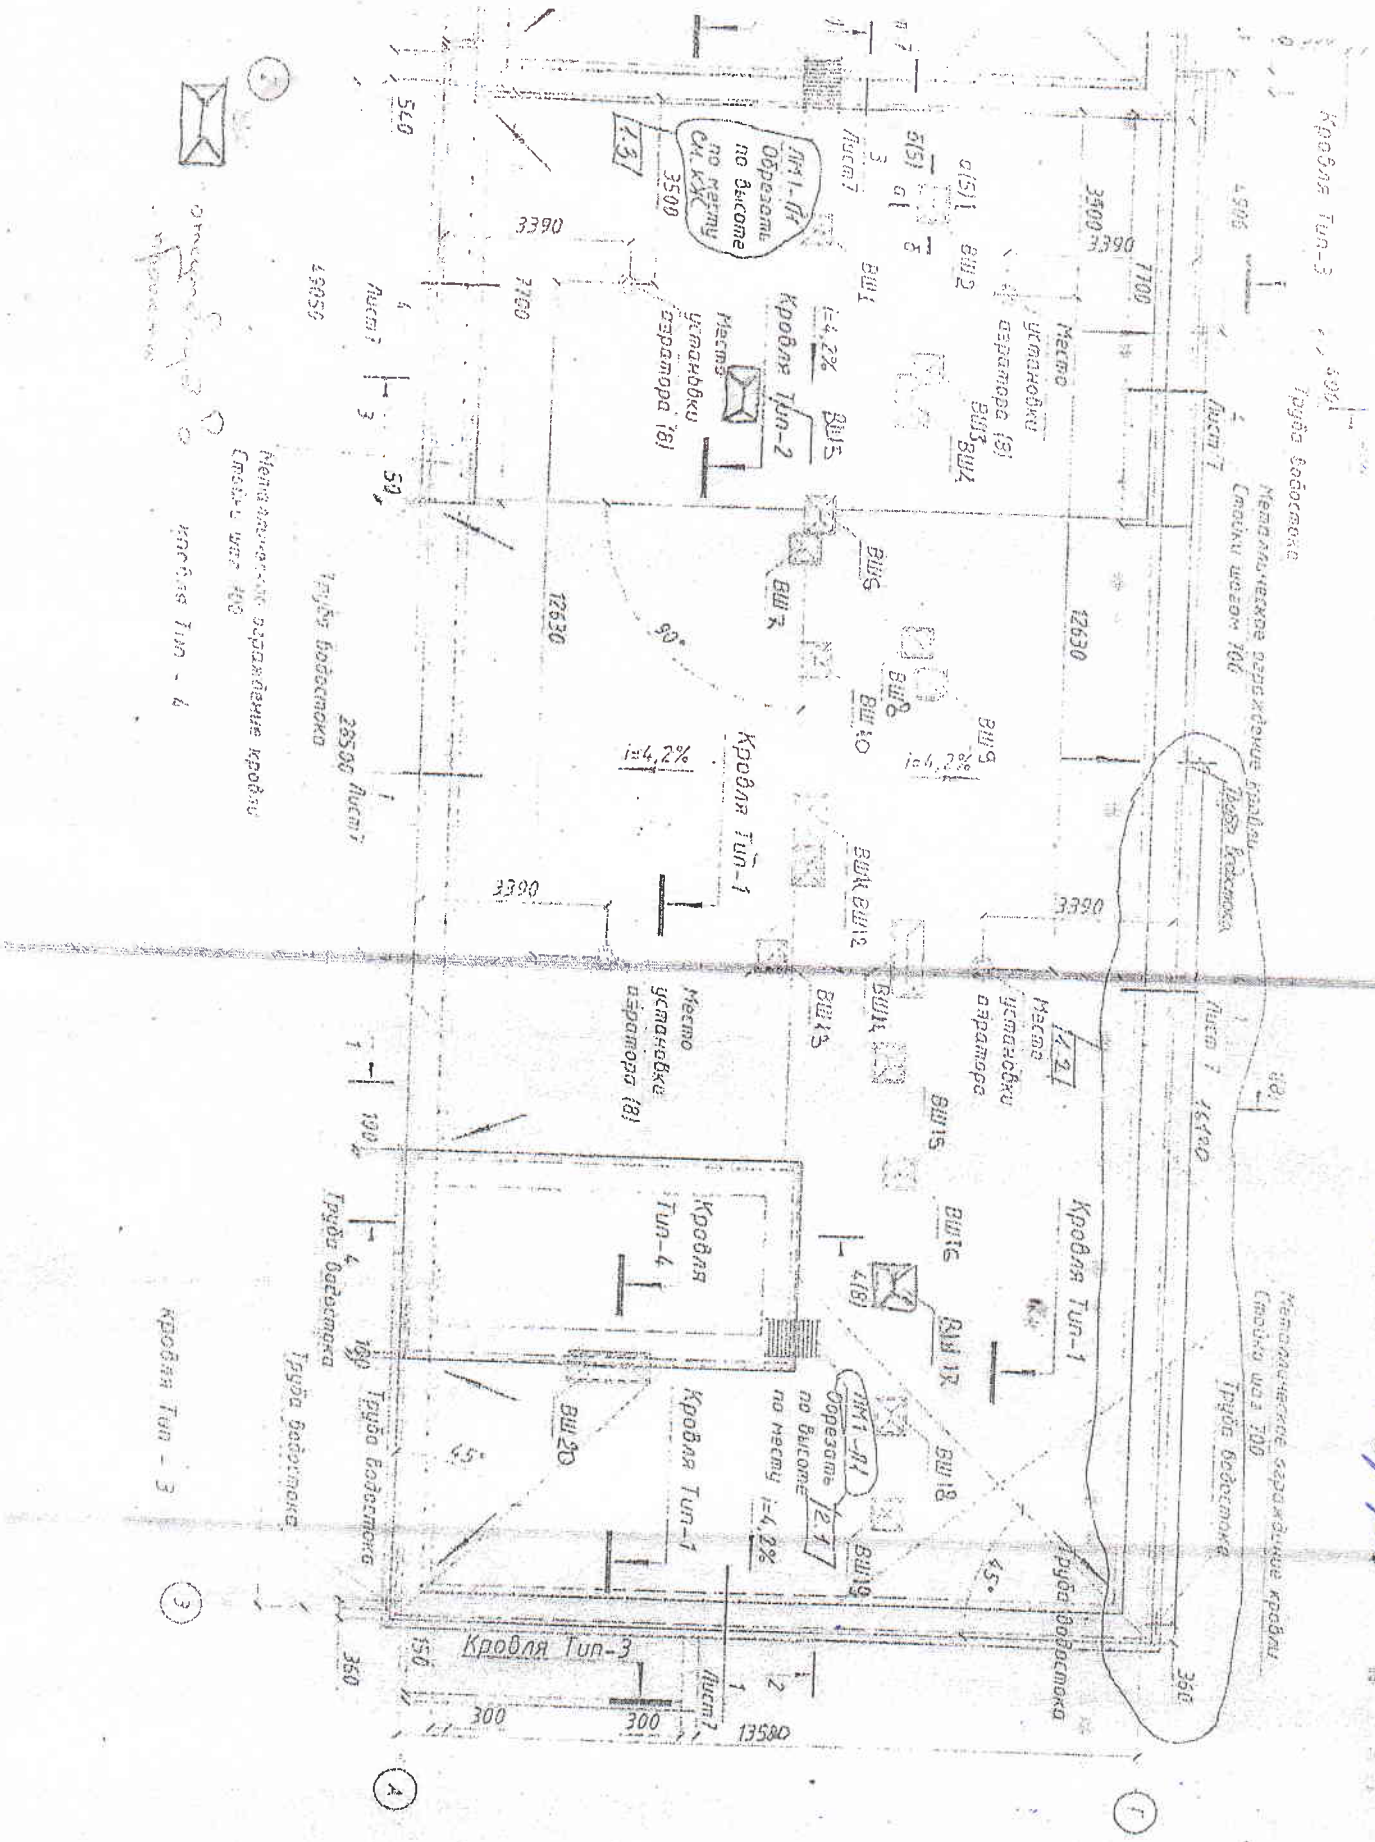

Металлические ограждающие кровлю
Сталь шп 400
Кровля Тип - 4

Кровля Тип - 3

3


4

1

Устройство проема в металлическом каркасе



Вариант 2 с UA-профилем (50/75/100)

Высота перегородки > 2,7 м
 Ширина дверного проема > 885 м
 Вес дверного полотна > 25 кг

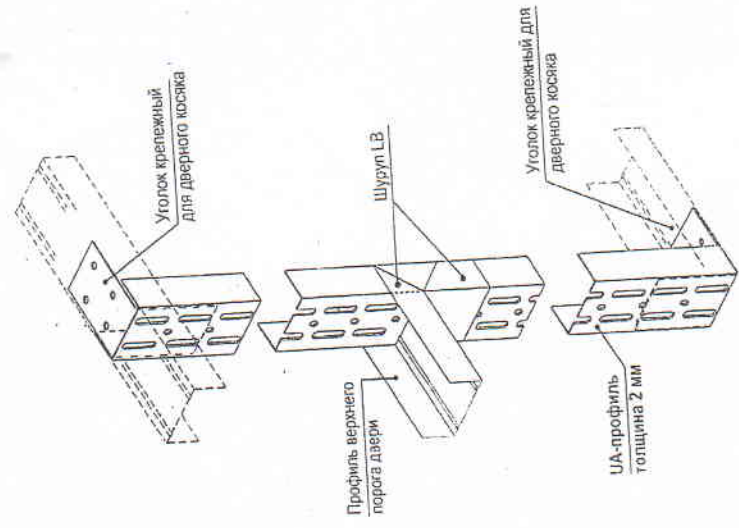


Вариант 1 с ПС-профилем (50/75/100)

Высота перегородки ≤ 2,7 м
 Ширина дверного проема ≤ 885 м
 Вес дверного полотна ≤ 25 кг

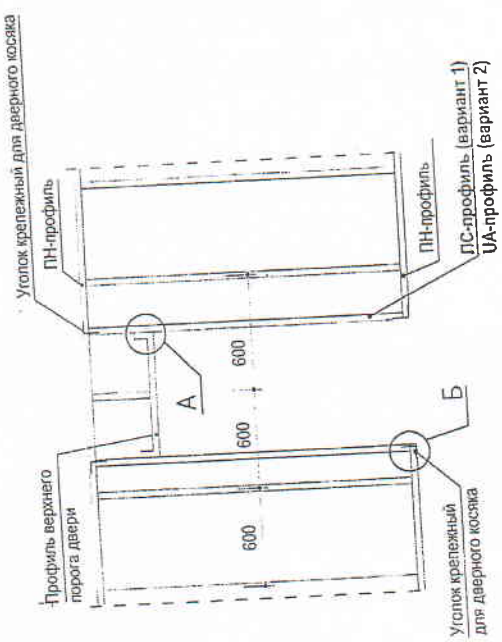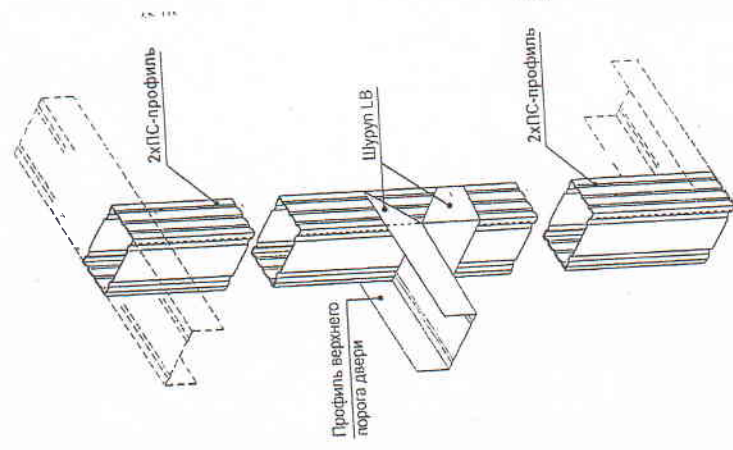


А

вариант крепления профиля (вариант крепления порога двери)

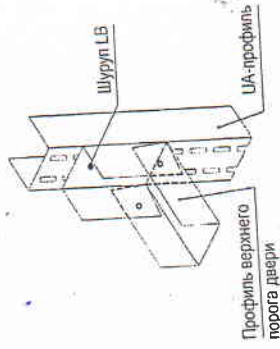

Б

Устройство крепежного уголка для дверного косяка

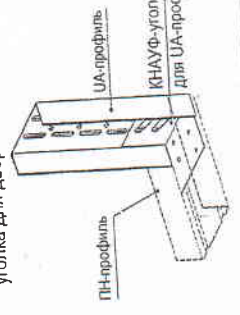

1.031.9-2.07.2-2

Устройство проема в металлическом каркасе

Изм.	Колуч.	Лист	№ док.	Подп.	Дата
		Р	Торгу/та	Лист	03.07.
			Годзавич	Лист	03.07.
Разработ.	Храмова			Лист	03.07.
Н. контр.	Панова			Лист	03.07.

Страница Лист Листов

Р - 1


ООО «СТРОЙПРОЕКТ-ХХИ»

27.07.2018


27 чертёж

Удлинение стоечных профилей


2 ПС-профиля
соединенных в виде коробки

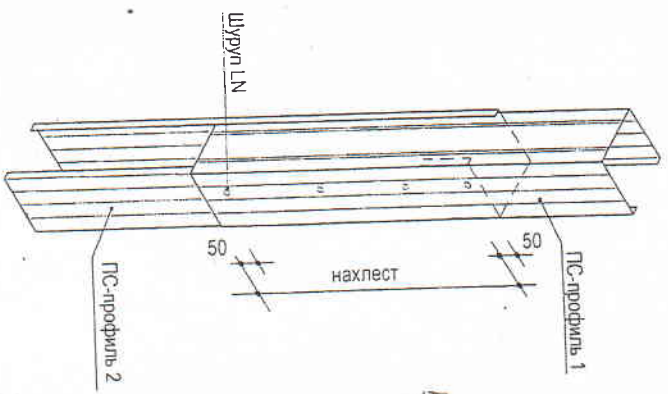


2 ПС-профиля, соединенных
стык в стык и объединенных
в виде коробки дополнительным
ПС-профилем

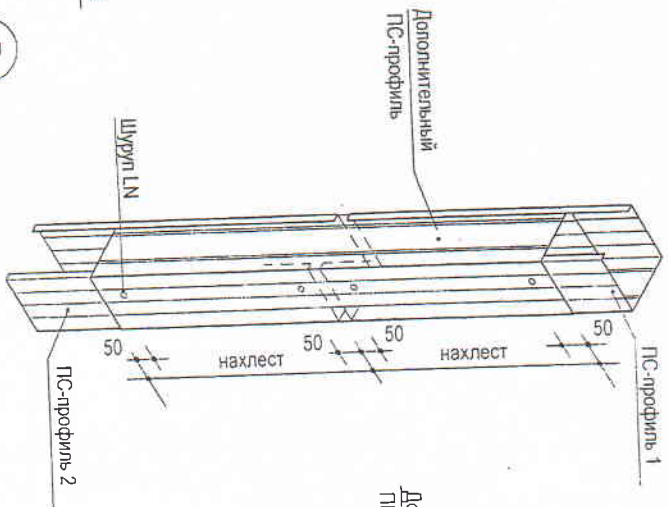


2 x ПС-УА профили, соединенных
стык в стык и объединенных
дополнительным ПН-профилем

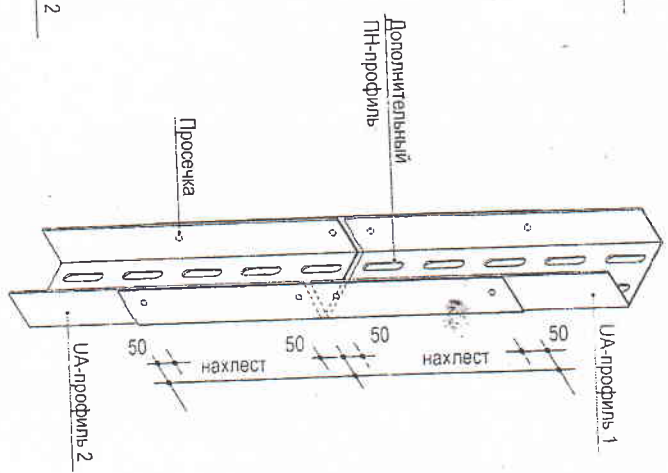


2 x УА профили, соединенных
стык в стык и объединенных
дополнительным УА-профилем

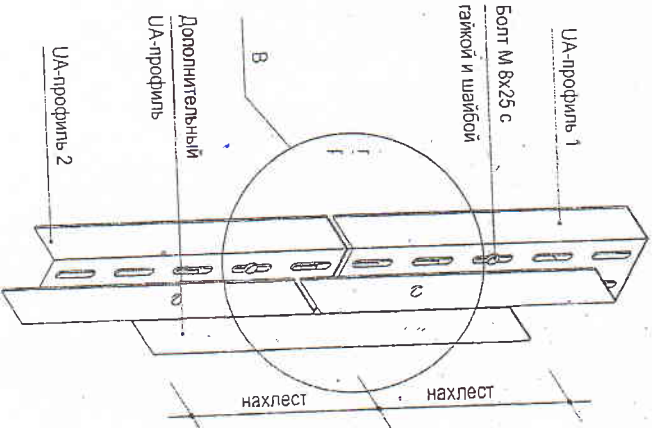

Вариант для УА 50

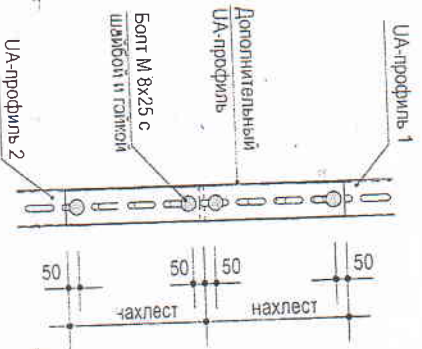

Вариант для УА 75 / 100

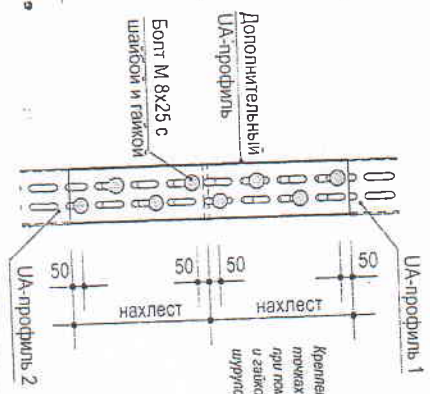

Крепление осуществляется в 2-х
точках на каждый УА-профиль
при помощи болтов М 8x25 с шайбой
и гайкой или саморезов с
шпилькой $\geq \varnothing 4,5$ мм

Марка	Длина нахлеста
КНАУФ-профили	≥ 500 мм
ПС50 / УА50	≥ 750 мм
ПС75 / УА75	≥ 1000 мм
ПС100 / УА100	

1.031.9-2.07-2-3

Удлинение
стоечных профилей

Страна	Лист	Листов

ООО «СТРОЙПРОЕКТ-ХХІ»

Изм.	Колучи	Лист	№ док.	Подп.	Дата
1/4-СТД	Таратуга				03.07
ГИП	Горавенч				03.07
Разработ.	Храмченя				03.07
Н. контр.	Панова				03.07

Лист № _____

Выявленные отступления от проектной документации, нарушения требований ТНПА и технических условий при производстве строительно-монтажных работ

1. На объекте выявлены отступления от проектной документации, нарушения требований ТНПА и технических условий при производстве строительно-монтажных работ в процессе строительства.

Указания об устранении выявленных отступлений или нарушений и сроки их выполнения

Запись произвел (фамилия, инициалы)


С записью ознакомлен
представитель (фамилия
инициалы, должность,
дата)
Строительно-монтажной
организации
Заказ-числа

27 октябрь

пол,
вальных

6. Плита перекрытия (см. КФ)

9 В дополнение к п. 8, аналогично предусмотреть выравнивающую стяжку для блока Г ($V=38 \text{ м}^3$); блока В1 ($V=6 \text{ м}^3$); блока В2 ($V=6 \text{ м}^3$)

10. Выполнить дополнительное выравнивание под полистиролбетоном плитам ППТ-25 стб 1437-2006 для уменьшения толщины полистиролбетона, согласно фактических габаритов.

Блок Д, $V=30,66 \text{ м}^3$

Блок Г, $V=51 \text{ м}^3$

Блок В2, $V=37,8 \text{ м}^3$

7.9

1. Общие указания по устройству полов см. л. 23.
2. Пслы замаркированы на л. 2...11.
3. Узлы примыкания полов см. л. 23.
4. В помещениях с трапом уклон пола выполнить стяжкой из цементно-песчаного р-ра - 20-50 мм.
5. Размеры полов должны быть уточнены по месту, после полного демонтажа существующего пола.
6. В помещениях с типом пола П-2, П-2*, П-2**, П-7, П-10, П-11, П-20 выполнить плинтус из плитки керамической неглазурованной для пола 300x300x8мм ГОСТ 13996-2019 (с заполнением швов фугой СТБ 1503-2004) высотой 150мм;
 - В помещениях с типом пола П-6, П-8, П-12, П-15, П-15*, П-16, П-16*, П-17, П-17*, П-19, П-19.1, П-19.2, П-19.3, П-19.4 выполнить плинтус из керамогранитной плитки для пола 300x300x8мм ГОСТ 13996-2019 (с заполнением швов фугой СТБ 1503-2004) высотой 150мм;
 - В помещениях с типом пола П-5, П-9, П-13, П-14, П-18, П-18.1, П-18.2, П-18.3, П-18.4 выполнить плинтус из ПВХ-профиля СТБ 1548-2005 в цвет материала покрытия пола;
 - В помещениях с типом пола П-3, П-4 плинтус см. л. 23, п. 19.

7. Приведенное (достигнутое) сопротивление теплопередаче чердачного перекрытия $R=6,2 \text{ м}^2/\text{С}/\text{Вт}$.

8. В типах пола П10; П11; П12; П13; П14, относящихся к блоку Д, 1 этажа, предусмотреть выравнивающую стяжку из полистиролбетона $\lambda=0,75$, $D250$ толщиной от 20 до 40 мм под плиты ППТ-25 в осях $7 \div 41 / \text{м} = \text{К}$, $V=24 \text{ м}^3$ 29,6 м³


по п. 8 : блок Д в осях $7 \div 23$, $V=12,4 \text{ м}^3$

в осях $23-24$, $V=2,8 \text{ м}^3$

в осях $26-41$, $V=14,4 \text{ м}^3$

общий объем см. п. 8

7.8

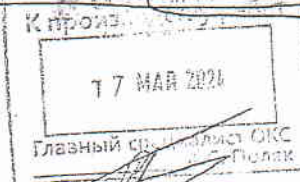

Этап 1.4

7	13	-	431-24	[Signature]	04.24
6	4	-	1318-23	[Signature]	12.23
4	1	-	998-23	[Signature]	10.23
2	-	Зам.	296-23	[Signature]	05.23
Изм.	Колич	Лист	№ док	Подпись	Дата
ГА.7		Лапушкина		[Signature]	11.22
На ч. АКМ-1		Курей		[Signature]	11.22
Утвердил		Лапушкина		[Signature]	11.22
Проверил		Литвин		[Signature]	11.22
Разработал		Субоч		[Signature]	11.22
Н. контр.		Мичич		[Signature]	11.22

21.004.1-1-АР2.2

Реконструкция территории по просп. Партизанскому, 8, 8 г. Минске

Здание №1 по генплану

Экспликация полов

Стадия	Лист	Листов
С	24	

Мингорисполком
УП "Минскпроект"

Формат А3x6

27 верес

Для выписки на ПЭВМ
с соблюдением всех реквизитов формы
1-й экз. — Грузополучателю
2-й экз. — Грузоотправителю
3-й и 4-й экз. — перевозчику

Форма установлена
постановлением
Министерства финансов
Республики Беларусь
30.06.2016 № 58

Серия ЭВ

ТОВАРНО-ТРАНСПОРТНАЯ НАКЛАДНАЯ

2493858

Грузоотправитель	Грузополучатель	Заказчик автомобильной перевозки (адрес)
302603	100345799	100336799

ЭВ2493858

26 Сентября 2025 г.

Автомобиль: МАЗ 6303АЗ-347Н АЕ6144-7 Прицеп: _____ К путевому листу №: _____

Водитель: ДЮБКИН А. И. (фамилия, имя, отчество)

Заказчик автомобильной перевозки (Плательщик): _____ (наименование, адрес)

Грузоотправитель: Филиал "Завод строительных изделий" ОАО "Минскремстрой", 220073, г.Минск, ул.Харьковская-3А (наименование, адрес)

Грузополучатель: Су-211.Стройтрест 35, 220013 Г.МИНСК УЛ.Я.КОЛАСА 38 (наименование, адрес)

Основание отпуска: ДОГ № 10/1 от 24.01.2024 (ОСН) Пункт отгрузки: г.Минск, ул.Харьковская-3А (адрес)

Пункт назначения: Партизанский 8 (адрес)

Перевозчик: _____ (наименование, адрес)

ТОВАРНЫЙ РАЗДЕЛ

Наименование товара	Единица измерения	Количество	Цена, руб. коп.	Стоимость, руб. коп.	Ставка НДС, %	Сумма НДС, руб. коп.	Стоимость с НДС, руб. коп.	Количество грузомест	Макс. груз	Примечание
1	2	3	4	5	6	7	8	9	10	11
1 16767 / Бет.См.Богл В 0.75 D-250 (полистирол)	м3	6	205,24	1231,44	20	245,29	1477,73	6	21	кол-во мест в Прозводитель
Итого	х	6	х	1231,44	х	245,29	1477,73	6	21	х

Всего груза НДС: Двести сорок шесть руб. 29 коп.

Всего стоимости с НДС: Одна тысяча четыреста семьдесят семь руб. 73 коп.

Всего масса груза: Две т Сто кг Всего количество грузомест: Шесть

Отпуск разрешен: техник, Жукowska Л. А. Товар в перевозке принят по _____ (фамилия, имя, отчество)

Сила грузоприемки: начальник цеха ЖБИ, Бурко Б. А. (фамилия, имя, отчество)

Принят грузополучателем: _____ (фамилия, имя, отчество)

Принят перевозчиком: _____ (фамилия, имя, отчество)




III ПРОЧИЕ СВЕДЕНИЯ (выполняются перевозчиком)

Расстояние перевозки по группам дорог, км					Коэффициент	За транспортные услуги	Поправочный коэффициент		Штраф	Составление акта (дата, номер)
Всего	в городе	I	II	III			расчетный	эксплуатационный		
21	22	23	24	25	26	27	28	29	30	31


Разновидность	Эксплуатационные	Перевозочные	Организованные	За транспортные услуги	Погрузочно-разгрузочные работы	Сверхнормативный простой		Прочие поправки	Дополнительные услуги (эксплуатационные)	К оплате	Такси
						погрузки	разгрузки				
По ставке	32	33	34	35	36	37	38	39	40	41	42
Расценки											
К оплате											

С товаром переданы документы: _____

Расстояние до объекта - 112 км.

21.08.2017г. 10:00ч. Эксперт

Фасад E-A

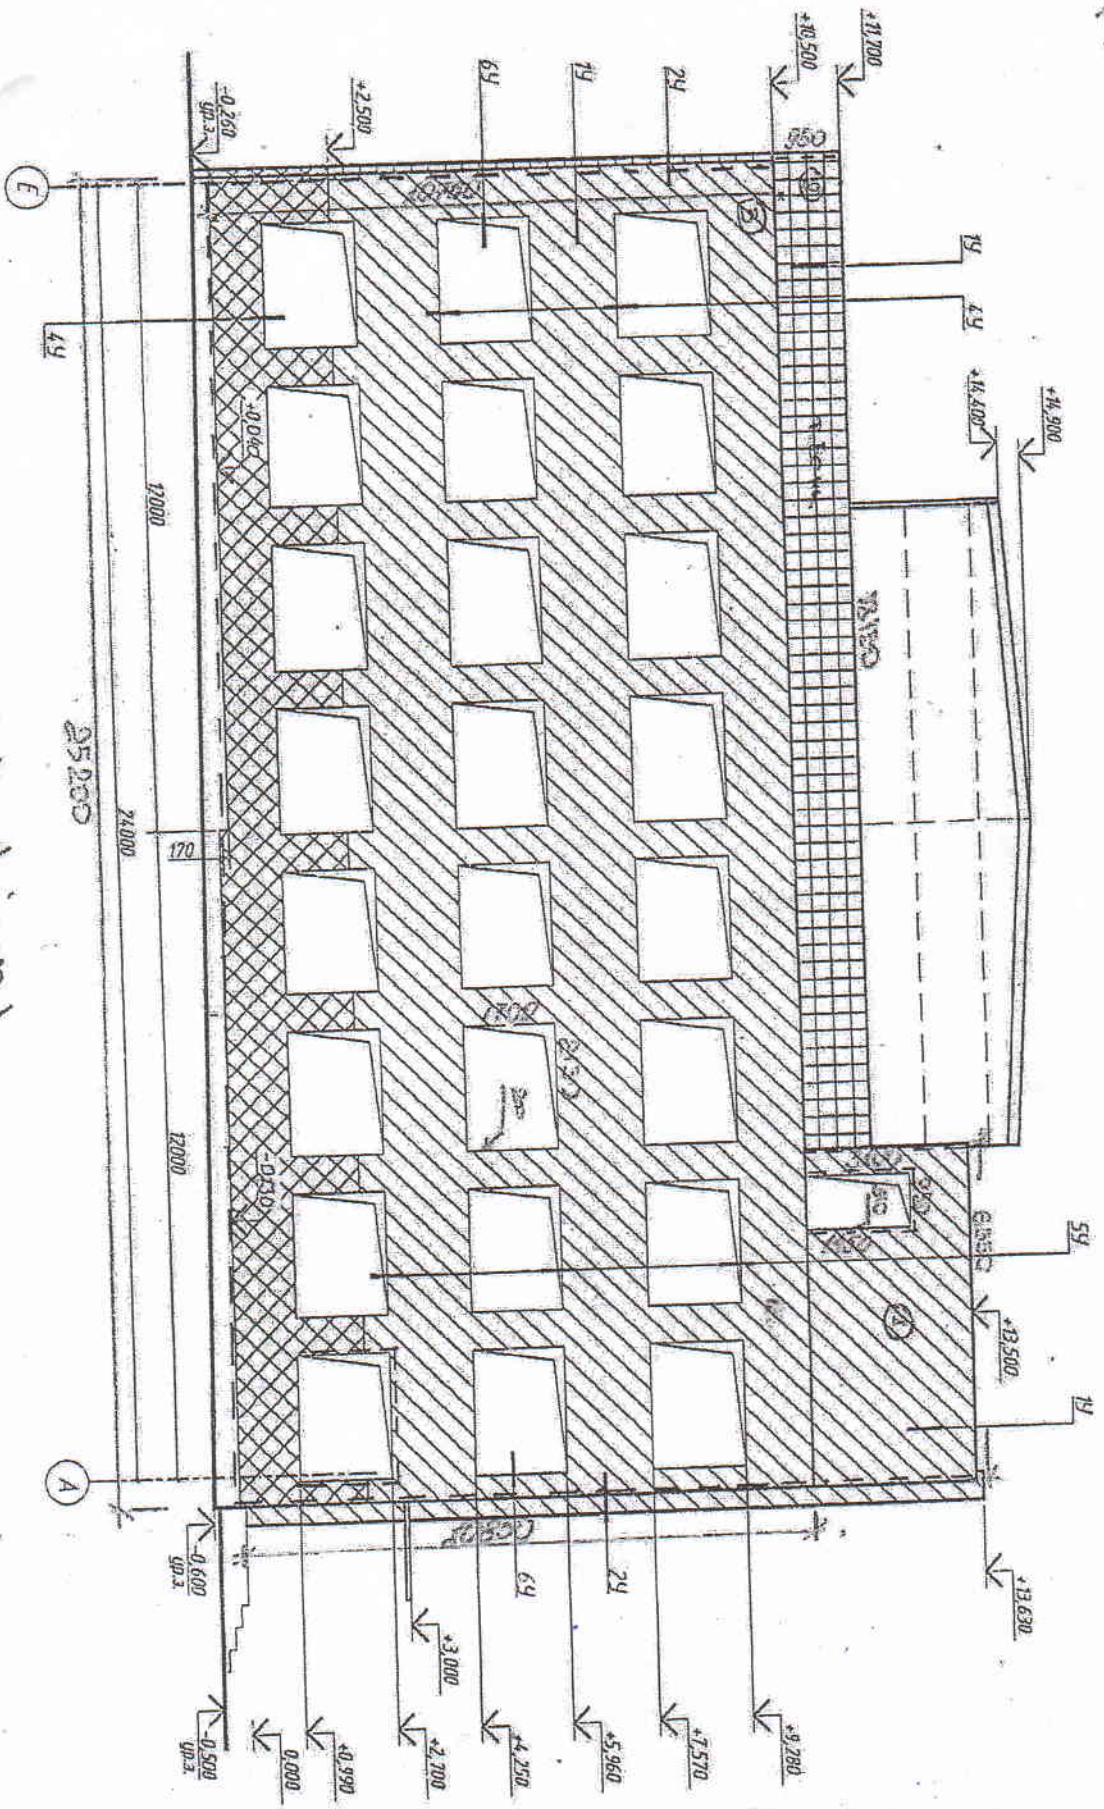


1. $6.55 \times 3.1 = (0.95 + 1.45) = 18.92$ Дверь: 3.4×2.1 (10.5 кв.м) $L = 10$ кв.м.
2. $18.15 \times 0.95 = 17.24$ кв.м $L = 10$ кв.м.
3. $(25.2 \times 10.75 + 10.85) - 1.78 \times 2.15 \times 2.4 = 281.44$ кв.м Дверь: $(1.78 + 1.78 + 2.15) \times 2.4 = 13.8$ кв.м $L = 13.56 + 10.8 \times 2 + 25.2 = 180$ кв.м
4. $25.2 \times 2.5 - (1.5 \times 2.15 \times 2.4) = 39.24$ кв.м

88 стр. 20

2) $9.3 \times 10.85 - (1.2 \times 1.7 \times 2 + 2 \times 1.6) = 81.92 \text{ m}^2$
 Orac: $4.3 \times 3 \times 2 + 2 \times 2 \times 1.6 = 15.8 \text{ m}^2$ (2.16 m²)

1. $4.3 \times 6 + 5.6 + 7.2 = 28 \text{ m}^2$

2. 8 m^2 orac: $9.3 \times 2.5 - (2 \times 1.6) = 20 \text{ m}^2$

1) $7.7 \times 11 - (10 \times 1 \times 2) = 87.8 \text{ m}^2$


Orac: $1 \times 2 \times 2 = 0.4 \text{ m}^2$



L: $11 \times 7 + 2 = 80 \text{ m}^2$

2-8 orac: $7.7 \times 2.5 - (2 \times 0.25) = 18.75 \text{ m}^2$

G.SS: $(\frac{4+2.4}{2}) \times (3+0.6) \times 2 + 0.3 = 23.12 \text{ m}^2$


L: $(3 \times 0.6) \times 2 + 2.4 = 5.6 \text{ m}^2$

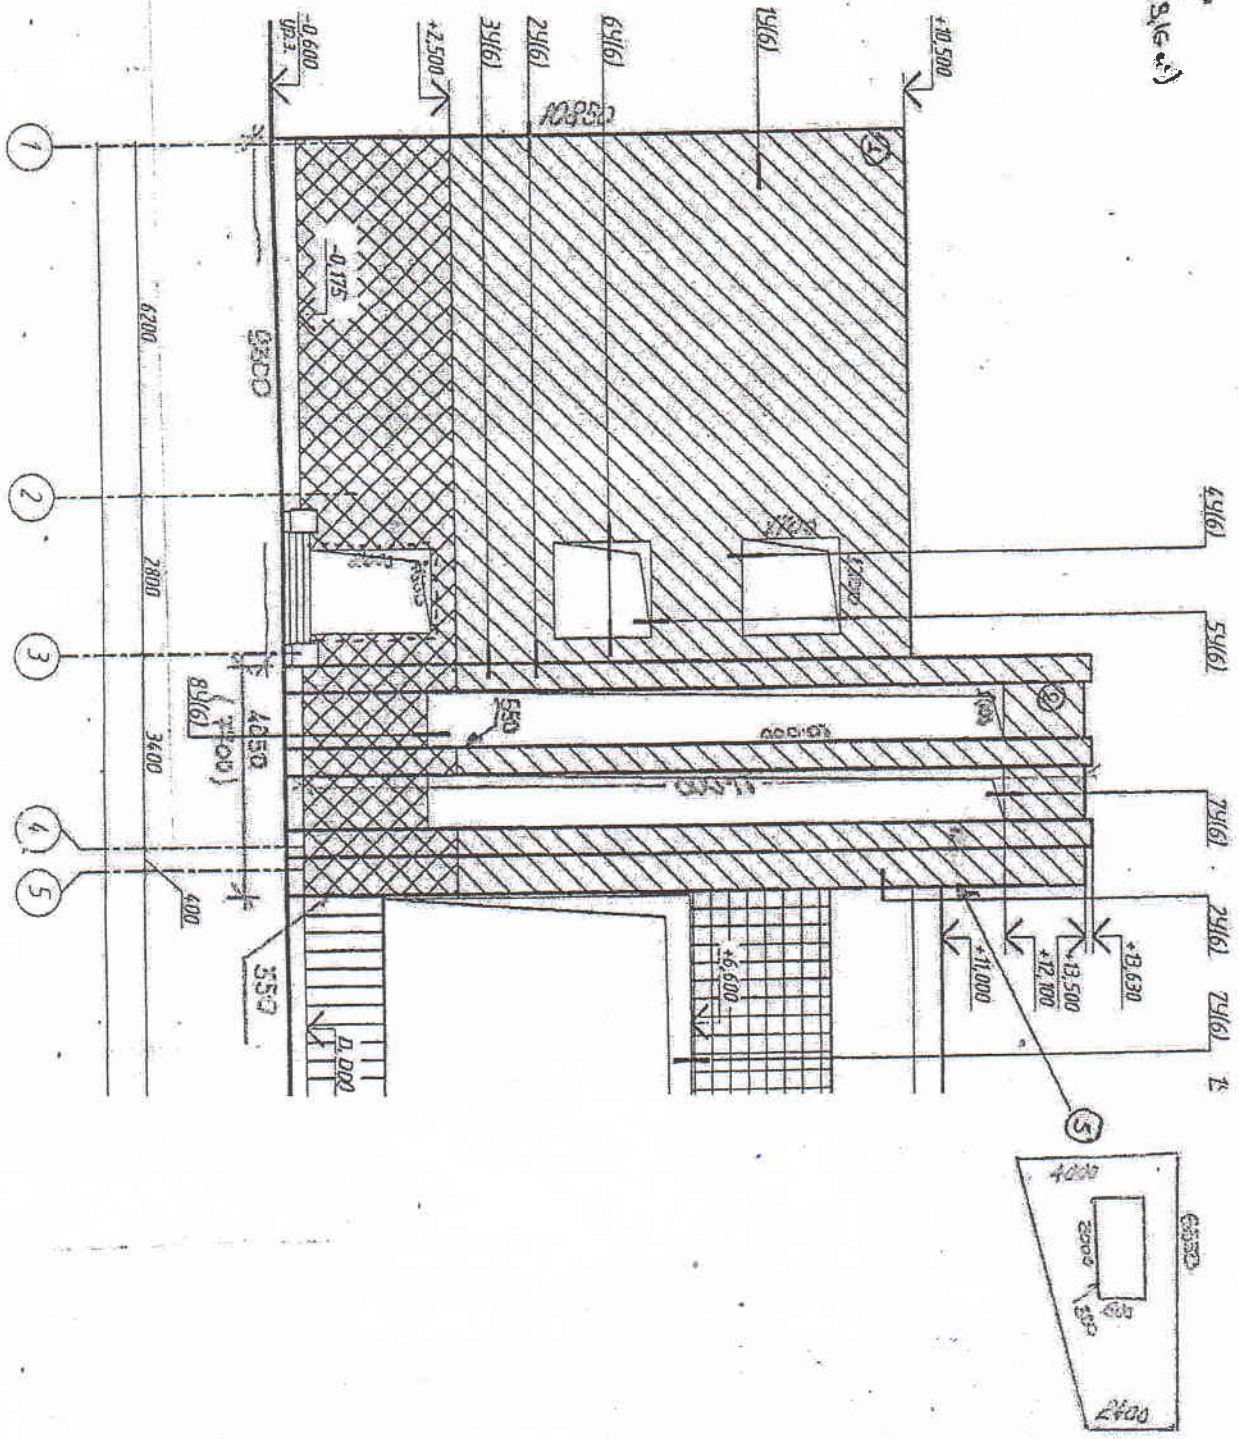

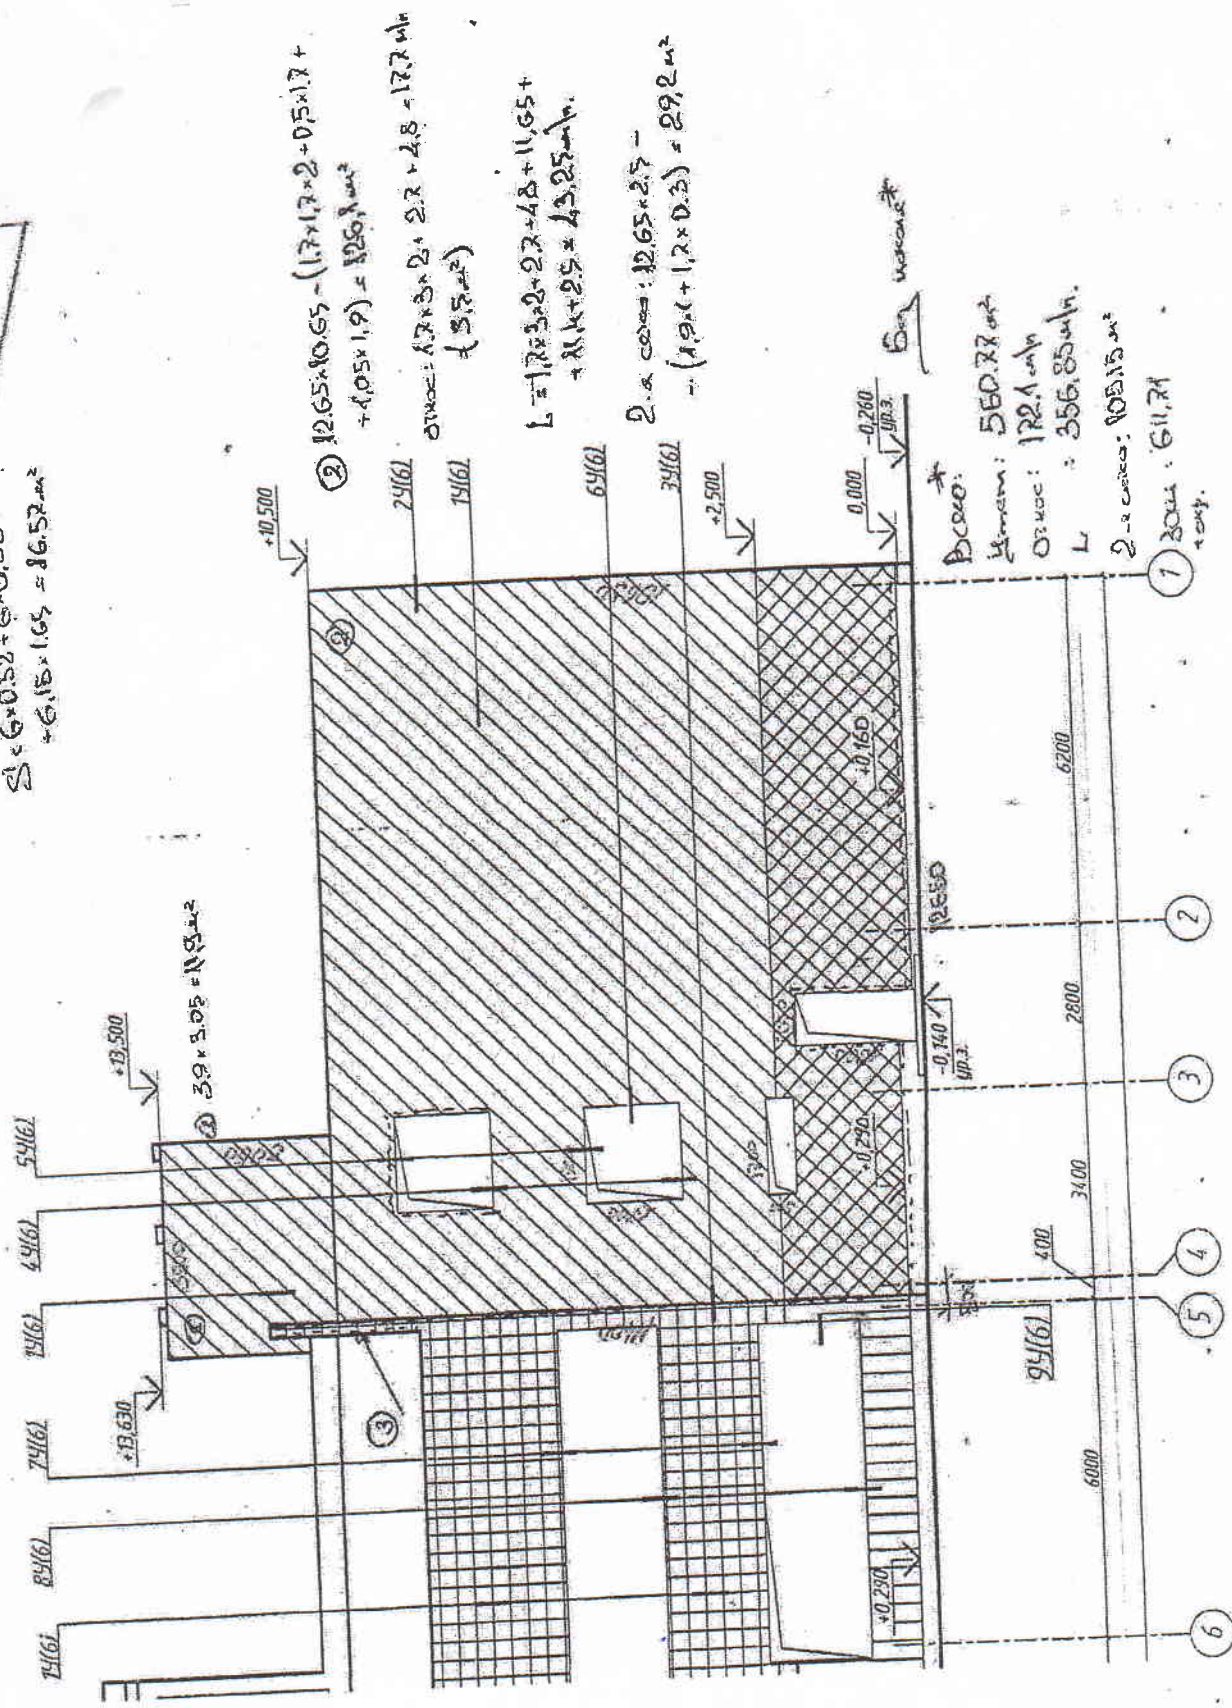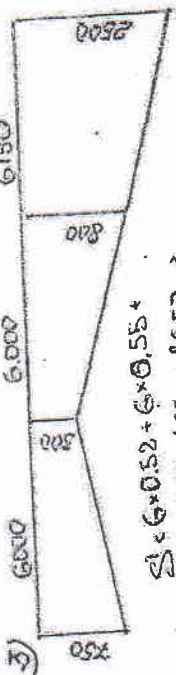

28 октября


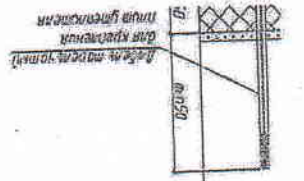

Поз.	Обозначение	Наименование	Количество	Единица измерения	Масса
	CTB-1995-2009	ПТН СТБ 1995-2009-15-ДС(23,90)-С(1)0150-1 ПР15-WS1, монтажная 90, плотность 150кг/м³	520,50	м²	866,0
		Стеклопакет (СТП-160)		м²	272,5
		Уплотнитель оклада		м²	
	CTB-1995-2009	ПТН СТБ 1995-2009-15-ДС(23,90)-С(1)0150-1 ПР15-WS1, монтажная 90, плотность 150кг/м³	32,0	м²	12,0
		Стеклопакет (СТП-160 (дополнительный слой))		м²	
		Уплотнительные элементы (элементы обивки)		м²	
		Стеклопакет (СТП-160) с непрозрачным стеклом		м²	
		Итого			815,0

Спецификация элементов системы гителенной