

Адкрытае акцыянернае таварыства
«Трэст № 15 «Спецбуд»
Спецыялізаванае ўпраўленне № 72
вул. Альшэўскага 20А, 220073, г. Мінск
e-mail: su72@trest15.by
тэл. (017) 276-11-06, факс (017) 276-11-14
р.р ВУ89ВРСВ30121040680109330000
ў ААТ «Сбер Банк», БИК ВРСВВУ2Х,
г. Мінск, пр – т Незалежнасці 32А-1
УНП – 100316787 АКПА – 012796655002



Открытое акционерное общество
«Трест № 15 «Спецстрой»
Специализированное управление № 72
ул. Ольшевского 20А, 220073, г. Минск
e-mail: su72@trest15.by
тел. (017) 276-11-06, факс (017) 276-11-14
р.с ВУ89ВРСВ30121040680109330000
в ОАО «Сбер Банк», БИК ВРСВВУ2Х
г. Минск, пр – т Независимости 32А-1
УНП – 100316787 ОКПО – 012796655002

24.03.2026 № 14-01/288
на _____ от _____

Начальнику управления строительства
ООО «Риверсайд Девелопмент Лимитед»
Коврику А.В.

Копия: Заместителю директора
УП «УКС Мингорисполкома»
Насертдинову И.А.

Об освобождении территории

СУ-72 ОАО «Трест № 15 «Спецстрой» является подрядчиком по строительству объекта «Экспериментальный многофункциональный комплекс «Северный берег». Возведение ул. Проектируемая № 1 от ул. Проектируемая № 2 до ул. Проектируемая № 10 в г. Минск. 2-я очередь строительства», в настоящее время на трассе прокладки технического водовода образовался отвал минерального грунта (схема расположения располагается).

На основании вышеизложенного, просим освободить территорию, предназначенную для строительства вышеуказанного объекта, до 15.03.2026 г.

Приложение:

- копия схемы расположения отвала минерального грунта на 1-м листе в 1-м экз.

С уважением,
начальник управления

И.Н. Перуновский

Исп. 8 (044) 537-83-17




Ситуационная схема

г. Минск



Участок съёмки

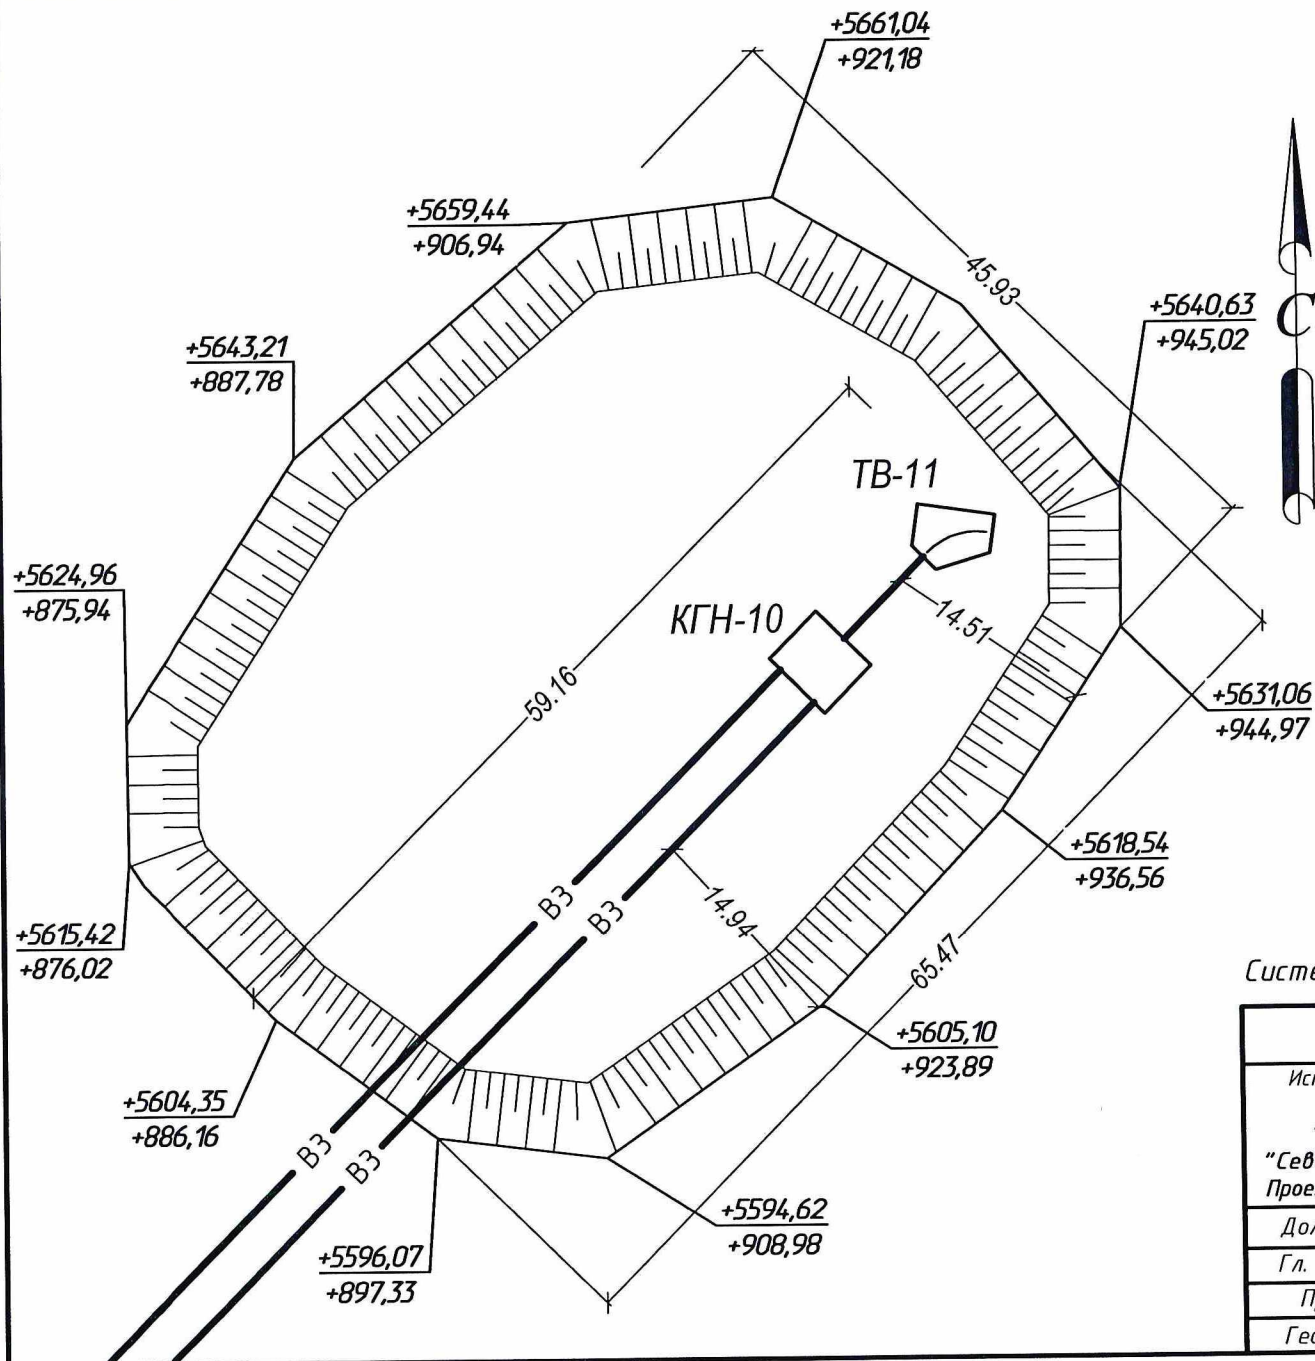

Система координат г. Минска

Мгор. 1:1000

Стр. организация: СУ-72 ОАО "Трест №15" Спецстрой"

Исполнительная схема насыпи на техническом водопроводе ВЗ по улице №1 (на участке КГН-10 - ТВ-11) по объекту: "Экспериментальный многофункциональный комплекс "Северный Берег". Возведение ул. Проектируемая № 1 от ул. Проектируемой № 2 до ул. Проектируемой № 10 в г. Минске

Должность	Ф.И.О.	Подпись	Дата
Гл. инженер	Карвига А.А.	<i>[Signature]</i>	2026г
Прораб	Толкачев А.	<i>[Signature]</i>	2026г
Геодезист	Семенец Е.В.	<i>[Signature]</i>	19.02.2026г