

Адкрытае акцыянернае таварыства
«Трест №15 «Спецбуд»
Упраўленне механізацыі № 70
220014, г.Мінск, вул.Мініна, 1
e-mail: um70@trest15.by
тэл. (017) 397-26-59, факс (017) 375-23-75
р.р ВУ83ВПСВ30121039380119330000
ААТ «Сбер банк», код ВПСВВУ2Х
г. Мінск, пр.Незалежнасці, 32А-1
УНП – 100325820, АКПО - 01279665



Открытое акционерное общество
«Трест № 15 «Спецстрой»
Управление механизации № 70
220014, г.Минск ул. Минина, 1
e-mail: um70@trest15.by
тел. (017) 397-26-59, факс (017) 375-23-75
р.с ВУ83ВПСВ30121039380119330000
ОАО «Сбер банк», код ВПСВВУ2Х
г. Минск, пр. Независимости, 32А-1
УНП – 100325820, ОКПО - 01279665

04.03.26 № 16/03-445
На _____ от _____

КУП «УКС Мингорисполкома»

Копия: УП «Минскинжпроект»

Копия: СУ-72 ОАО
«Трест №15«Спецстрой»


УМ-70 ОАО «Трест №15 «Спецстрой» сообщает, что при производстве работ на участке хоз-питьевого водопровода т.3.2(3.2.1)-3.6 (3.6.1) на объекте 21.70.16.02 "Экспериментальный multifunctional complex "Северный Берег" Возведение ул.Проектируемой №1 от ул. Проектируемой №2 до ул.Проектируемой №10 в г.Минске" было установлено, что отметки существующего водопровода не соответствуют указанным в проекте. Направляем исполнительную схему фактического положения водопровода для принятия проектного решения.

Начальник УМ -70

Р.Б. Бобрик

Исп. 03 Сафонова А.В.
8-017-375-83-45



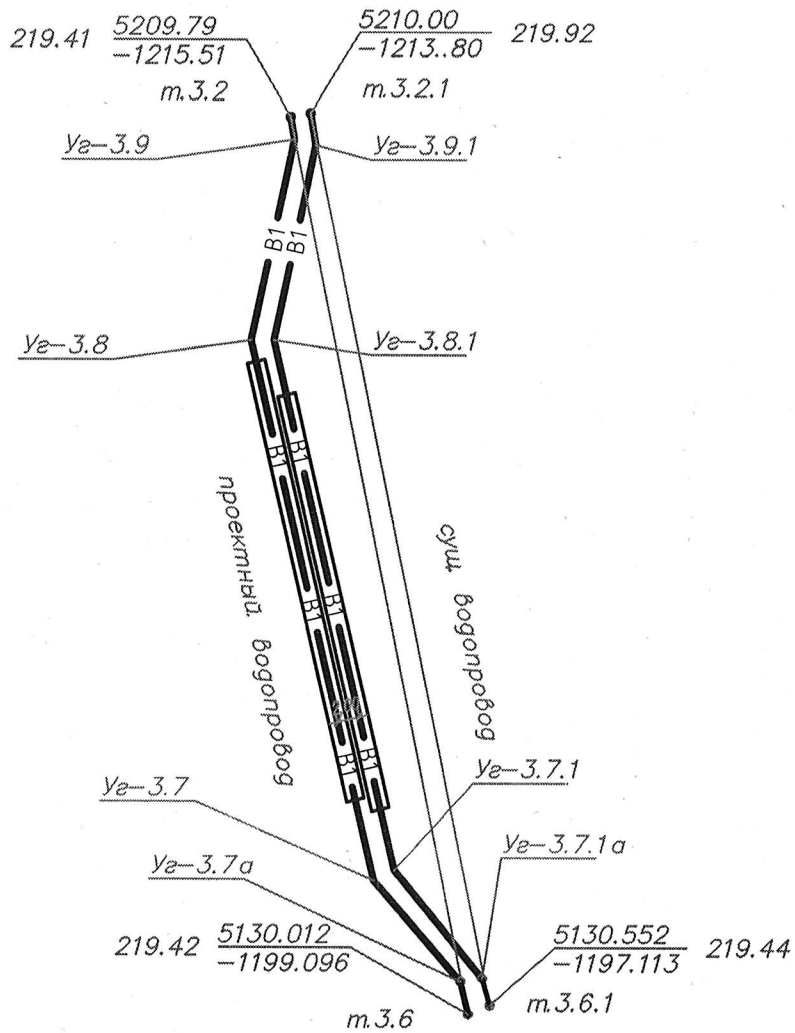

Система высот—Балтийская

					Объект: "Экспериментальный многофункциональный комплекс "Северный берег". Возведение ул.Проектируемая 1 от ул.Проектируемой 2 до ул.Проектируемой 10 в г.Минске		
<i>Изм</i>	<i>Лист</i>	<i>№ докум.</i>	<i>Подп.</i>	<i>Дата</i>	Исполнительная схема хоз.-питьевого водопровода под объезд1	<i>Лист</i>	<i>Листов</i>
Гл.инженер	Бичевский						
Прораб	Котов						
Геодез.	Сискович						
						УМ-70 ОАО "Трест 15 "Спецстрой"	