

Адкрытае акцыянернае таварыства  
«Трэст № 15 «Спецбуд»

Спецыялізаванае ўпраўленне № 72  
вул. Альшэўскага 20А, 220073, г. Мінск  
e-mail: su72@trest15.by  
тэл. (017) 276-11-06, факс (017) 276-11-14  
р.р ВУ89ВРСВ30121040680109330000  
ў ААТ «Сбер Банк», БИК ВРСВВУ2Х,  
г. Мінск, пр – т Незалежнасці, 32А-1  
УНП-100316787 АКПА – 012796655002



Открытое акционерное общество  
«Трест № 15 «Спецстрой»  
Специализированное управление № 72  
ул. Ольшевского 20А, 220073, г. Минск  
e-mail: su72@trest15.by  
тел. (017) 276-11-06, факс (017) 276-11-14  
р.с ВУ89ВРСВ30121040680109330000  
в ОАО «Сбер Банк», БИК ВРСВВУ2Х  
г. Минск, пр-т Независимости 32А-1  
УНП – 100316787 ОКПО – 012796655002

05.03.2026 № 14-03/361  
На № \_\_\_\_\_ от \_\_\_\_\_

Директору  
УП «УКС Мингорисполкома»  
Бобарико А.К.

Копия: УП «Минскинжпроект»

О корректировке ПСД

СУ-72 ОАО «Трест №15 «Спецстрой» сообщает, что при производстве работ на участке хоз-питьевого водопровода т.3.2(3.2.1) - 3.6(3.6.1) на объекте 21.70.16.02 «Экспериментальный многофункциональный комплекс «Северный Берег». Возведение ул. Проектируемой №1 от ул. Проектируемой №2 до ул. Проектируемой №10 в г. Минске» было установлено, что отметки существующего водопровода не соответствуют указанным в проекте. Направляем исполнительную схему фактического положения водопровода для принятия проектного решения.


Приложение: Исполнительная схема хоз-питьевого водопровода под объезд №1- на 1 л. в 1 экз.

Начальник управления

И.Н. Перуновский

03 ПТО 276-11-09



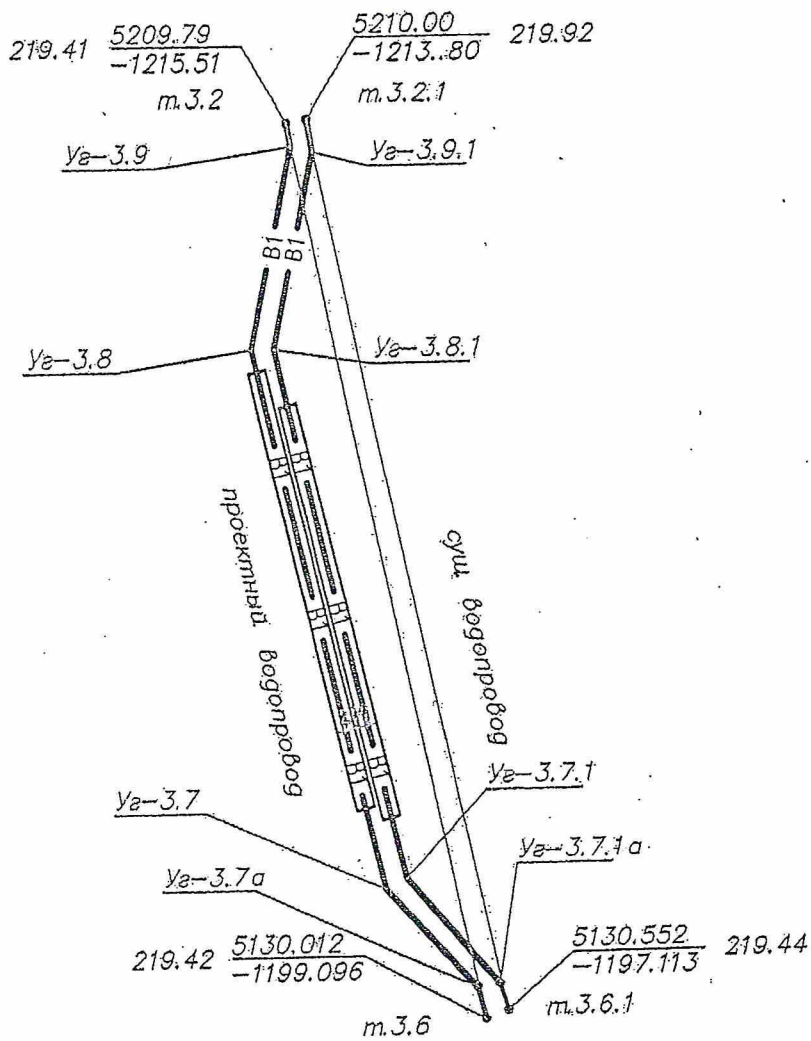

Система высот—Балтийская

					Объект: "Экспериментальный многофункциональный комплекс "Северный берег". Возведение ул. Проектируемая 1 от ул. Проектируемой 2 до ул. Проектируемой 10 в г. Минске				
Изм.	Лист	№ докум.	Подп.	Дата	Исполнительная схема хоз.-питьевого водопровода под объездом I			Лист	Листов
Гл. инженер		Бичевский							
Прораб		Котов							
Геолез.		Сискович							
								УМ-70 ОАО "Трест 15 "Спецстрой"	