

Адкрытае акцыянернае таварыства  
«Трэст № 15 «Спецбуд»  
Спецыялізаванае ўпраўленне № 72  
вул. Альшэўскага 20А, 220073, г. Мінск  
e-mail: su72@trest15.by  
тэл. (017) 276-11-06, факс (017) 276-11-14  
р.р ВУ89ВРСВ30121040680109330000  
ў ААТ «Сбер Банк», БИК ВРСВВУ2Х,  
г. Мінск, пр – т Незалежнасці, 32А-1  
УНП-100316787 АКПА – 012796655002



Открытое акционерное общество  
«Трест № 15 «Спецстрой»  
Специализированное управление № 72  
ул. Ольшевского 20А, 220073, г. Минск  
e-mail: su72@trest15.by  
тел. (017) 276-11-06, факс (017) 276-11-14  
р.с ВУ89ВРСВ30121040680109330000  
в ОАО «Сбер Банк», БИК ВРСВВУ2Х  
г. Минск, пр-т Независимости 32А-1  
УНП – 100316787 ОКПО – 012796655002

10.03.2016 № 14-03/384  
На № \_\_\_\_\_ от \_\_\_\_\_

Директору  
УП «УКС Мингорисполкома»  
Бобарико А.К.

О предоставлении  
исполнительной схемы

СУ-72 ОАО «Трест №15 «Спецстрой» направляет в Ваш адрес исполнительную схему построенного участка хоз-бытовой канализации от кол. К1сущ.нов. до К50 в поселке Зацень по объекту 21.70.4.01 «Экспериментальный многофункциональный комплекс «Северный Берег». Сети водоснабжения, водотведения и инженерные сооружения (Участок 1) 1-я очередь строительства».


Приложение: Исполнительная схема хоз-бытовой канализации от кол. К1сущ.нов. до К50 в пос.Зацень – на 1 л. в 1 экз.

Начальник управления

И.Н. Перуновский

03 ПТО 276-11-09



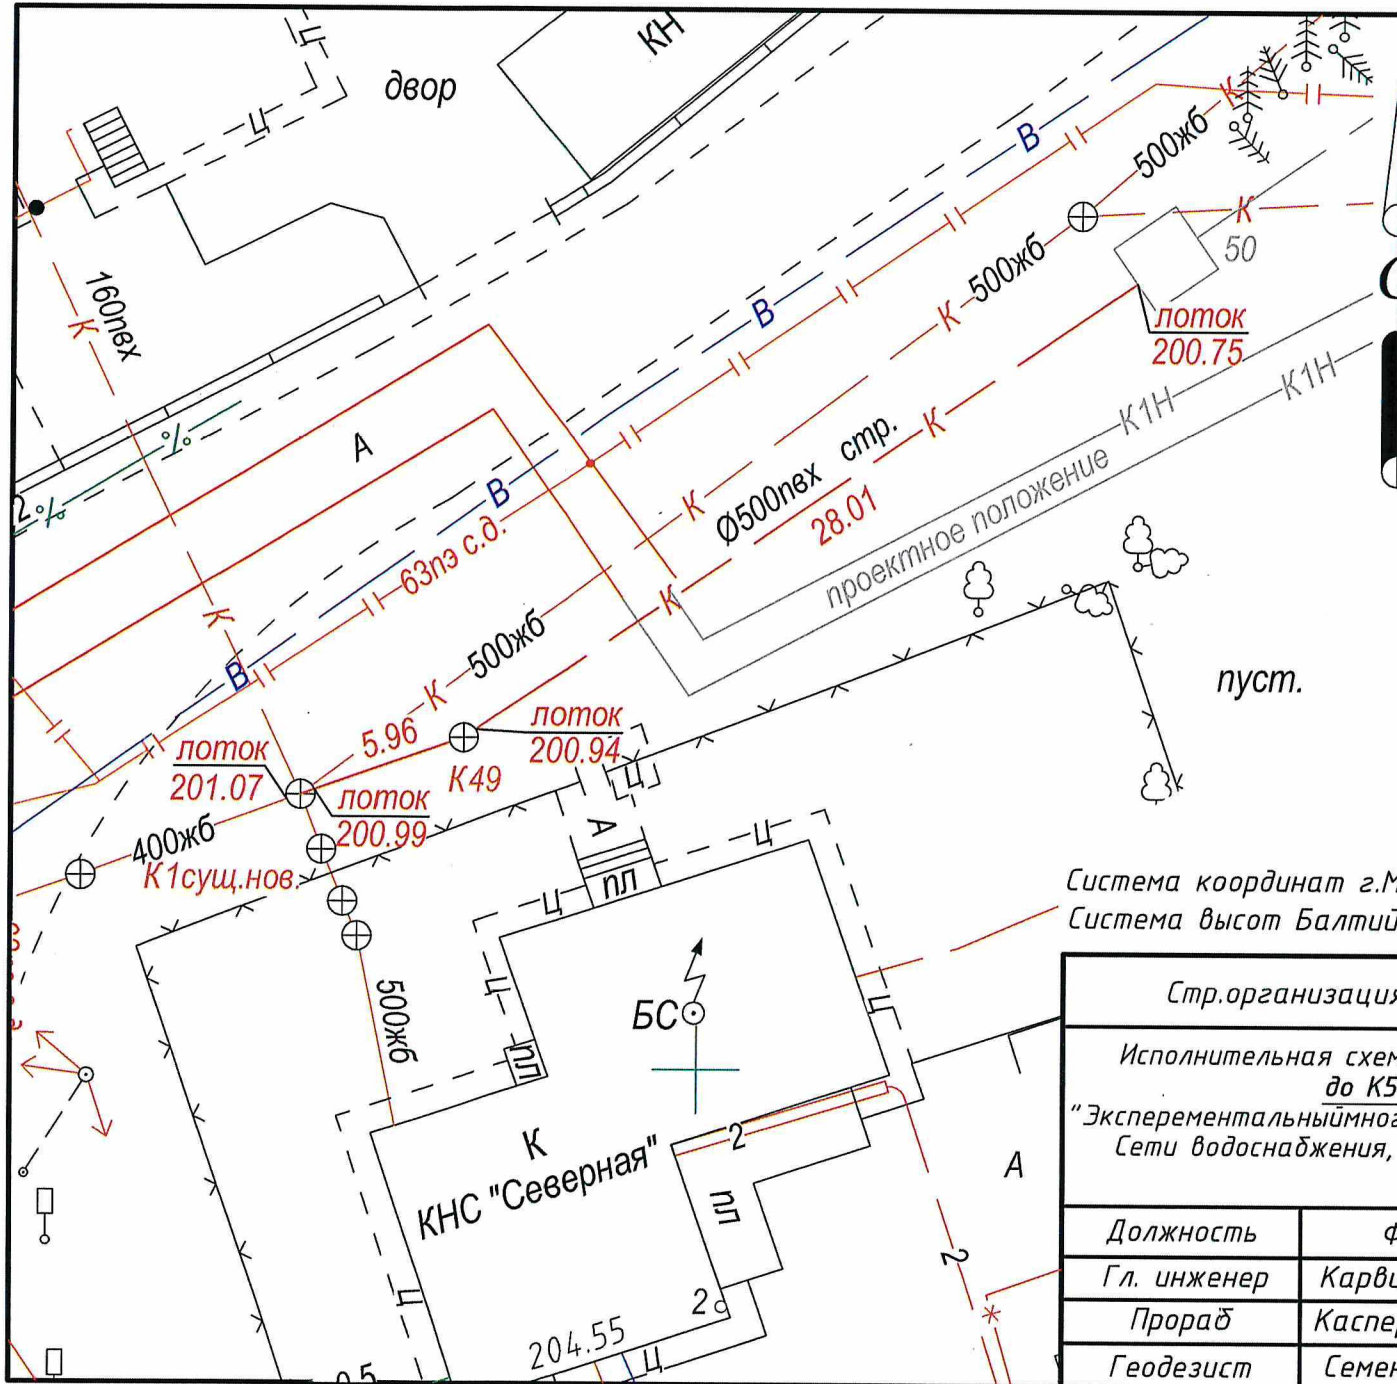

Система координат г. Минска  
Система высот Балтийская

М<sub>гор.</sub> 1:250

Стр. организация: СУ-72 ОАО "Трест №15" Спецстрой"

Исполнительная схема Хоз.-бытовой кан-ции от кол К1сущ.нов. до К50 в пос. Зацень по объекту: "Экспериментальный многофункциональный комплекс "Северный Берег" Сети водоснабжения, водоотведения и инженерные сооружения" (Участок 1)

Должность	Ф.И.О.	Подпись	Дата
Гл. инженер	Карвига А.А.	<i>[Signature]</i>	2025г
Прораб	Касперович Д	<i>[Signature]</i>	2025г
Геодезист	Семенец Е.В.	<i>[Signature]</i>	2025г

Формат А4