

Адкрытае акцыянернае таварыства
«Трэст № 15 «Спецбуд»

Спецыялізаванае ўпраўленне № 72
вул. Альшэўскага 20А, 220073, г. Мінск
e-mail: su72@trest15.by
тэл. (017) 276-11-06, факс (017) 276-11-14
р.р ВУ89ВРСВ30121040680109330000
ў ААТ «Сбер Банк», БИК ВРСВВУ2Х,
г. Мінск, пр – т Незалежнасці, 32А-1
УНП-100316787 АКПА – 012796655002



Открытое акционерное общество
«Трест № 15 «Спецстрой»
Специализированное управление № 72
ул. Ольшевского 20А, 220073, г. Минск
e-mail: su72@trest15.by
тел. (017) 276-11-06, факс (017) 276-11-14
р.с ВУ89ВРСВ30121040680109330000
в ОАО «Сбер Банк», БИК ВРСВВУ2Х
г. Минск, пр-т Независимости 32А-1
УНП – 100316787 ОКПО – 012796655002

08.04.2026 № 14 - 03/602
На № _____ от _____

Директору
УП «УКС Мингорисполкома»
Бобарико А.К.

Копия: УП «Минскинжпроект»

Главному инженеру
ОАО «Трест №15 «Спецстрой»
Зайцеву С.И.

О выдаче проектного решения


СУ-72 ОАО «Трест №15 «Спецстрой» информирует Вас, что в составе проектной документации объекта 21.70.16.02 «Экспериментальный многофункциональный комплекс "Северный берег". Возведение ул. Проектируемой №1 от ул. Проектируемой № 2 до ул. Проектируемой №10 в г.Минске. 2 очередь строительства» предусмотрена перекладка газопровода среднего давления на участке ПКс0 - ПКс2+43 с его последующим переключением, необходимая для обеспечения возможности строительства инженерных сетей и выполнения благоустройства на пересечении ул. Проектируемая №1 и Долгиновского тракта. Согласно последовательности, предусмотренной в проекте организации строительства, прокладка газопровода на данном участке возможна после прокладки и переключения технического водопровода из полиэтиленовых труб диаметром 1000мм и демонтажа существующего технического водопровода из железобетонных труб диаметром 900мм. Строительство технического водопровода в полном объеме и его переключение возможно только после реализации объекта 21.70.16.01 «Экспериментальный многофункциональный комплекс "Северный берег". Возведение ул. Проектируемой №1 от ул. Проектируемой № 2 до ул. Проектируемой №10 в г.Минске. 1 очередь строительства» строительство которого на данный момент не начато, а срок строительства составляет 17 месяцев.




На основании вышеизложенного, а также учитывая, что фактически плано-высотное положение существующего технического водопровода не совпадает с подосновой (исполнительная схема прилагается). Просим Вас откорректировать проектную документацию, в части изменения продольного профиля и длины футляра газопровода в сторону увеличения на величину необходимую для его прокладки под действующими техническими водопроводами, а также методы производства работ по его прокладке под ними.

Приложение: Исполнительная схема «Экспериментальный многофункциональный комплекс "Северный берег". Возведение ул. Проектируемой №1 от ул. Проектируемой № 2 до ул. Проектируемой №10 в г.Минске. 2 очередь строительства» - на 1л. в 1экз.

Начальник управления

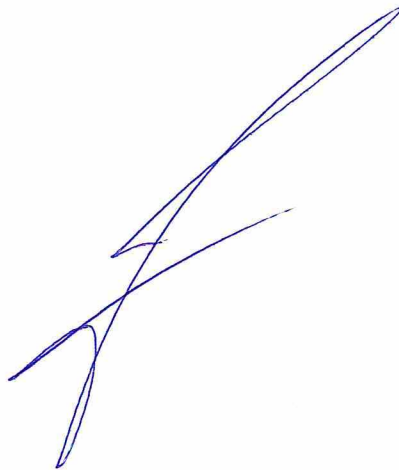A handwritten signature in blue ink, consisting of several overlapping, fluid strokes that form a stylized, abstract shape.

И.Н. Перуновский

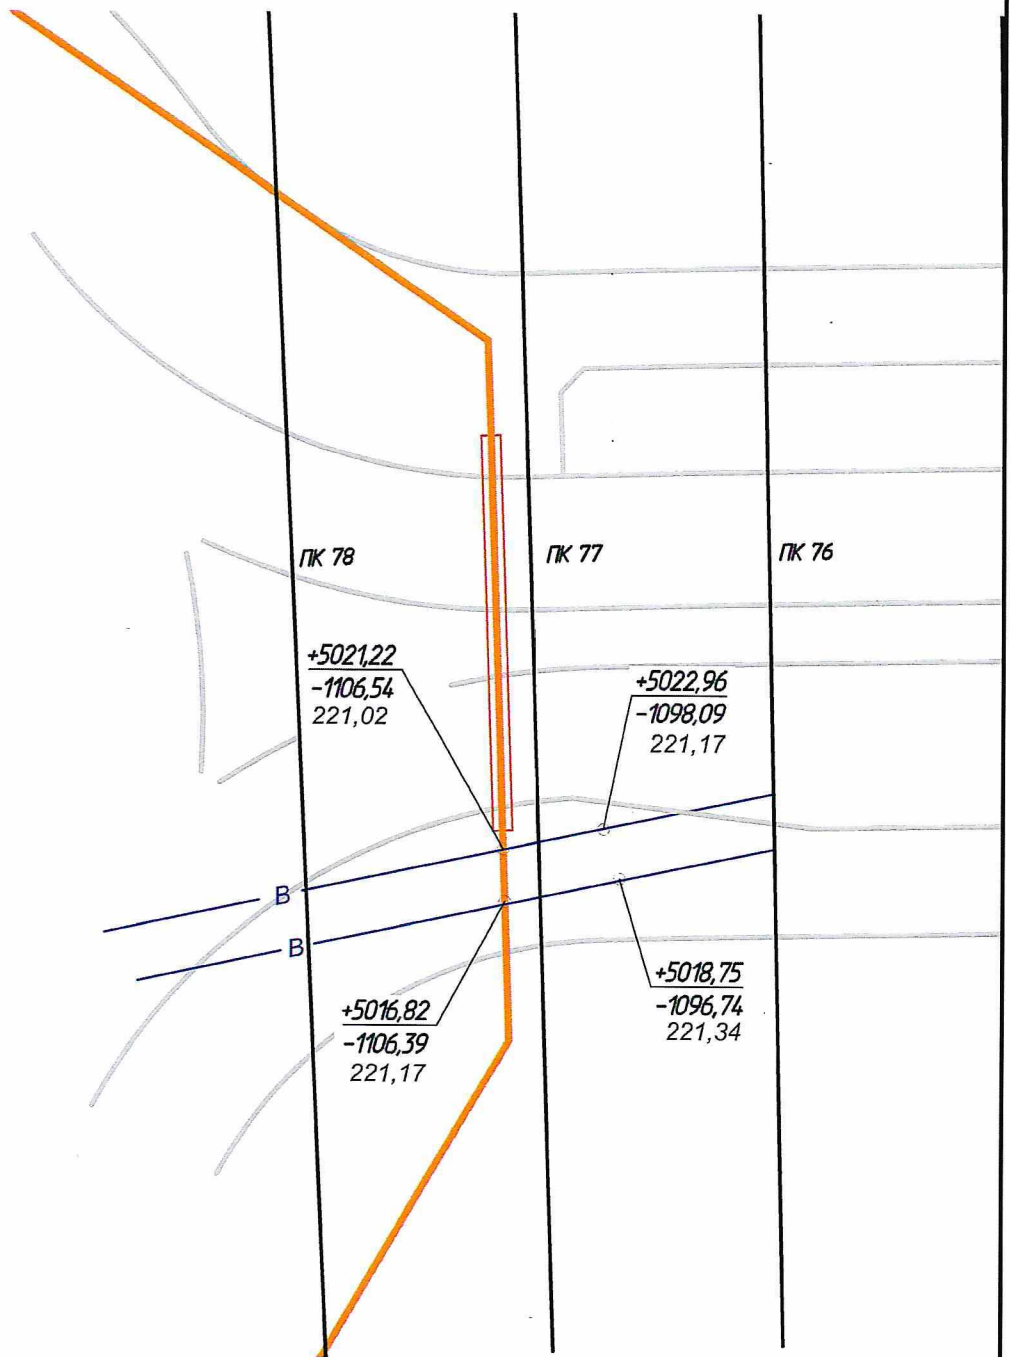

Примечание:

221,17-фактическая отметка верх тр. сущ. водопровода
в месте пересечения прокт. газа

Стр. организация: СУ-72 ОАО "Трест №15" Спецстрой"

Экспериментальный многофункциональный комплекс "Северный Берег".
Возведение ул. Проектируемая № 1 от ул. Проектируемой № 2 до ул.
Проектируемой № 10 в г. Минске

Должность	Ф.И.О.	Подпись	Дата
Гл. инженер	Карвизга А.А.	<i>[Signature]</i>	2026г
Прораб	Толкачев А.И.	<i>[Signature]</i>	2026г
Геодезист	Трус Ю.Л.	<i>[Signature]</i>	2026г