

Адкрытае акцыянернае таварыства
«Трэст № 15 «Спецбуд»
Спецыялізаванае упраўленне №73
вул. Альшэўскага, 20а, 220073, г. Мінск
e-mail: su73@trest15.by
тэл./факс (017) 257 94 04
р.р. ВУ63ВРСВ30121039240129330000
у ААТ «Сбер Банк», БИК ВРСВВУ2Х
г. Мінск, пр-т Незалежнасці 32А-1
УНП – 100308522 АКПА– 012796655003



Открытое акционерное общество
«Трест № 15 «Спецстрой»
Специализированное управление № 73
ул. Ольшевского, 20а, 220073, г. Минск
e-mail: su73@trest15.by
тел./факс (017) 257 94 04
р.с. ВУ63ВРСВ30121039240129330000
в ОАО «Сбер Банк», БИК ВРСВВУ2Х
г. Минск, пр-т Независимости 32А-1
УНП – 100308522 ОКПО – 012796655003

27.04.2026 № 18-3-11/438

на _____ от _____

СУ-199 ОАО «Стройтрест №35»
УП «УКС Мингорисполкома»
УП «Минскпроект»


Направляем вам рабочую исполнительную схему демонтажа и тампонажа существующей хозяйственно-бытовой канализации по объекту строительства «Реконструкция здания неустановленного назначения по ул. Маяковского, 79 в г. Минске под административно-хозяйственное здание».

Главный инженер

С.М. Рашидов

Зайцева Л.И. 8044 509 04 34



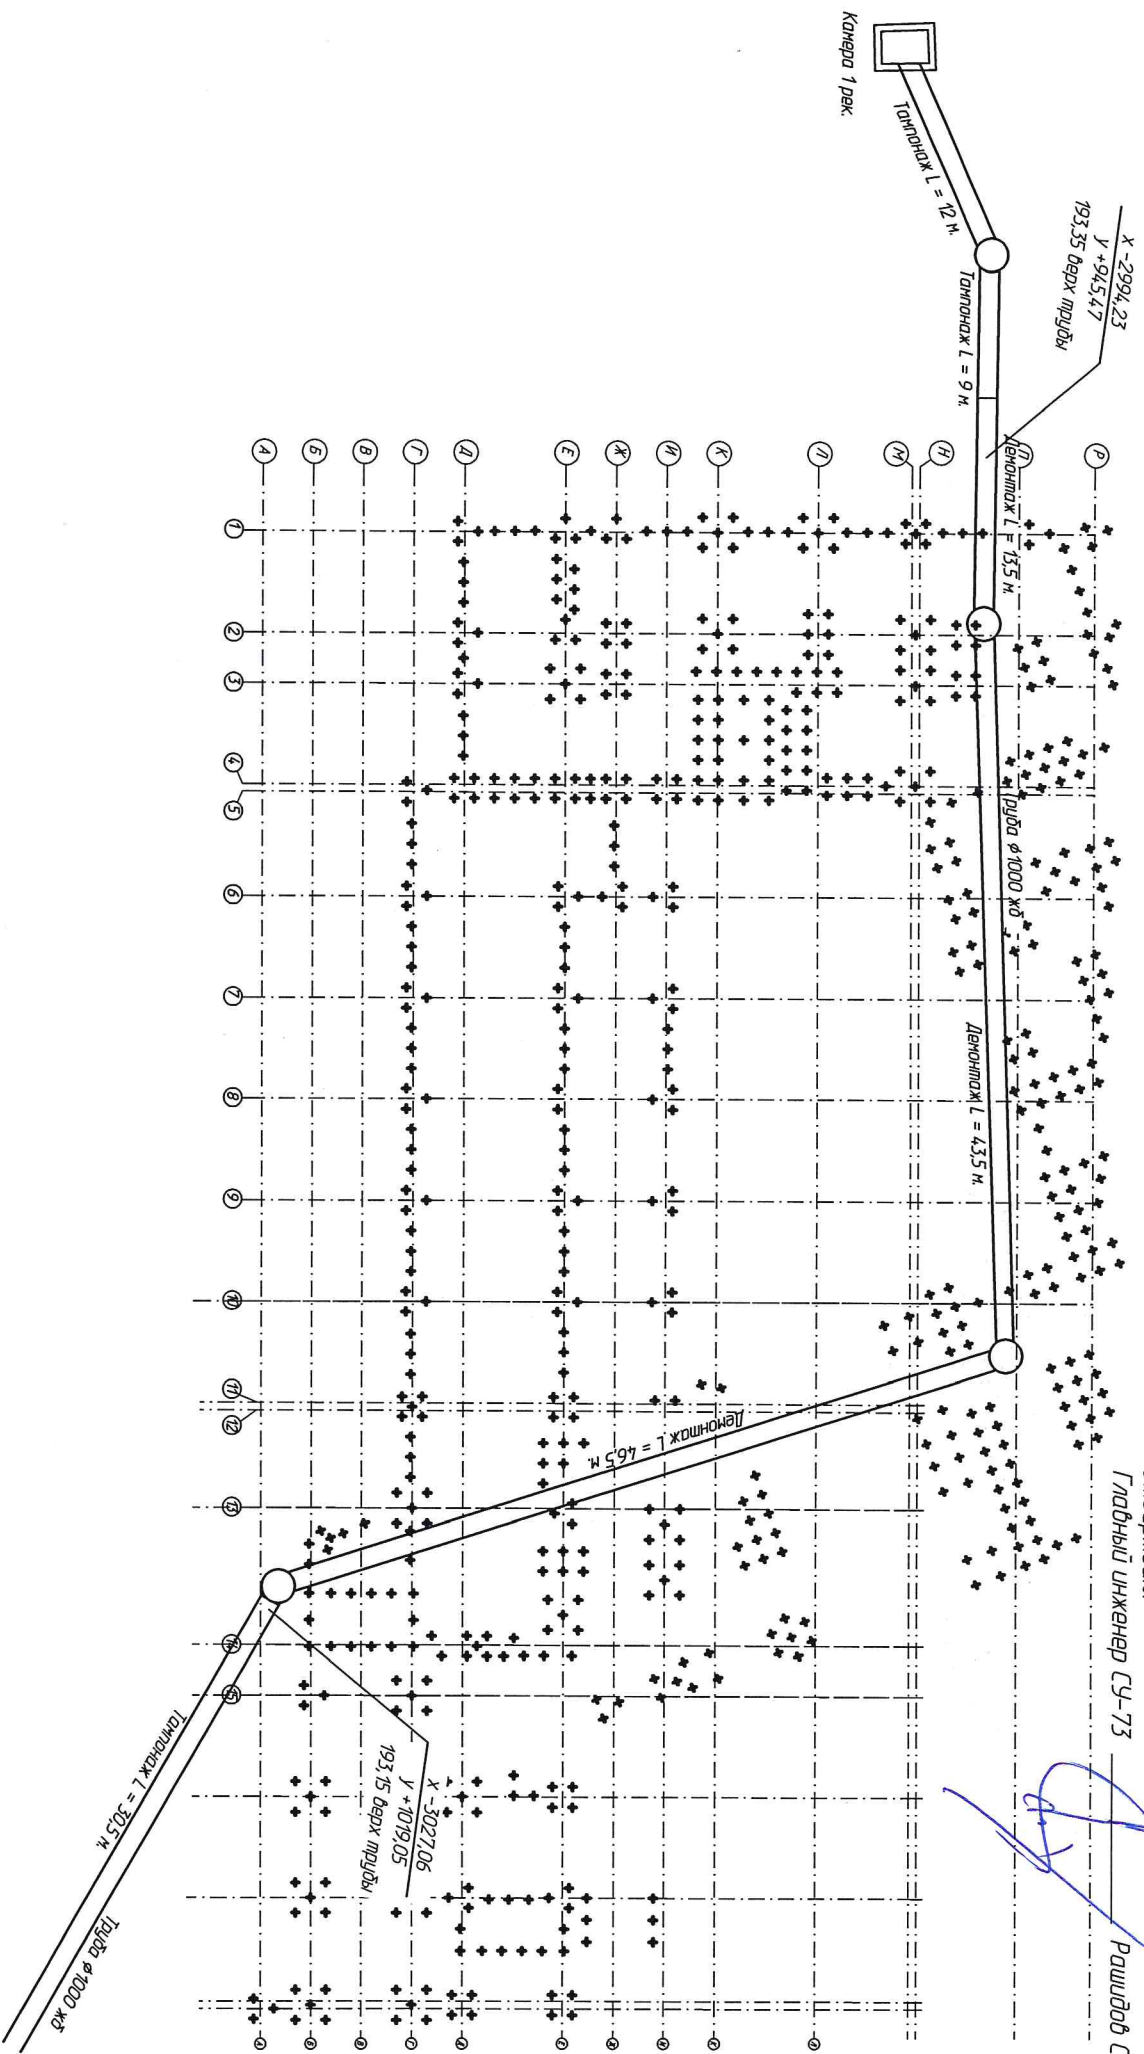

Утверждаю:
 Главный инженер СУ-73
 Рашидов С.М.

Примечания:
 Система координат 2: Минск
 Система высот Балтийская

Должность	ФИО	Подпись	Дата
Прораб	Лучина	<i>[Signature]</i>	
Гидроизст	Карлак		
Реконструкция здания неустановленного назначения по ул. Маяковского, 79 в г. Минске под административно-хозяйственное здание Схема объемов демонтажной и монтажной труб $\phi 1000$ жб в осях 1 - 15 (А - П)			
Исполнительная схема		СУ-73	Листов
		ОАО "Трест №15"	
25.017.000			