

Адкрытае акцыянернае таварыства
«Трэст № 15 «Спецбуд»
Спецыялізаванае упраўленне №73
вул. Альшэўскага, 20а, 220073, г. Мінск
e-mail: su73@trest15.by
тэл./факс (017) 257 94 04
р.р. ВУ63ВПСВ30121039240129330000
у ААТ «Сбер Банк», БИК ВПСВВУ2Х
г. Мінск, пр-т Незалежнасці 32А-1
УНП – 100308522 АКПА – 012796655003



Открытое акционерное общество
«Трест № 15 «Спецстрой»
Специализированное управление № 73
ул. Ольшевского, 20а, 220073, г. Минск
e-mail: su73@trest15.by
тел./факс (017) 257 94 04
р.с. ВУ63ВПСВ30121039240129330000
в ОАО «Сбер Банк», БИК ВПСВВУ2Х
г. Минск, пр-т Независимости 32А-1
УНП – 100308522 ОКПО – 012796655003

05.05.2026 №18-3-8/466
на _____ от _____

СУ-199 ОАО «Стройтрест №35»
УП «Минскпроект»
УП «УКС Мингорисполкома»

Об исполнительной съемке

СУ-73 ОАО «Трест № 15 «Спецстрой» направляет Вам рабочую исполнительную съемку разработанного грунта для демонтажа существующей хоз.-бытовой канализации и с объемами песчаного грунта, необходимого для засыпки траншеи, по объекту 25.017: «Реконструкция здания неустановленного назначения по ул. Маяковского, 79 в г. Минске под административно-хозяйственное здание».

Начальник СУ-73


С.А. Ростовцев

8 Дрило 029 235 44 50
5.05.2026



Утверждаю:
Главный инженер СУ-73

Рашидов С.М.

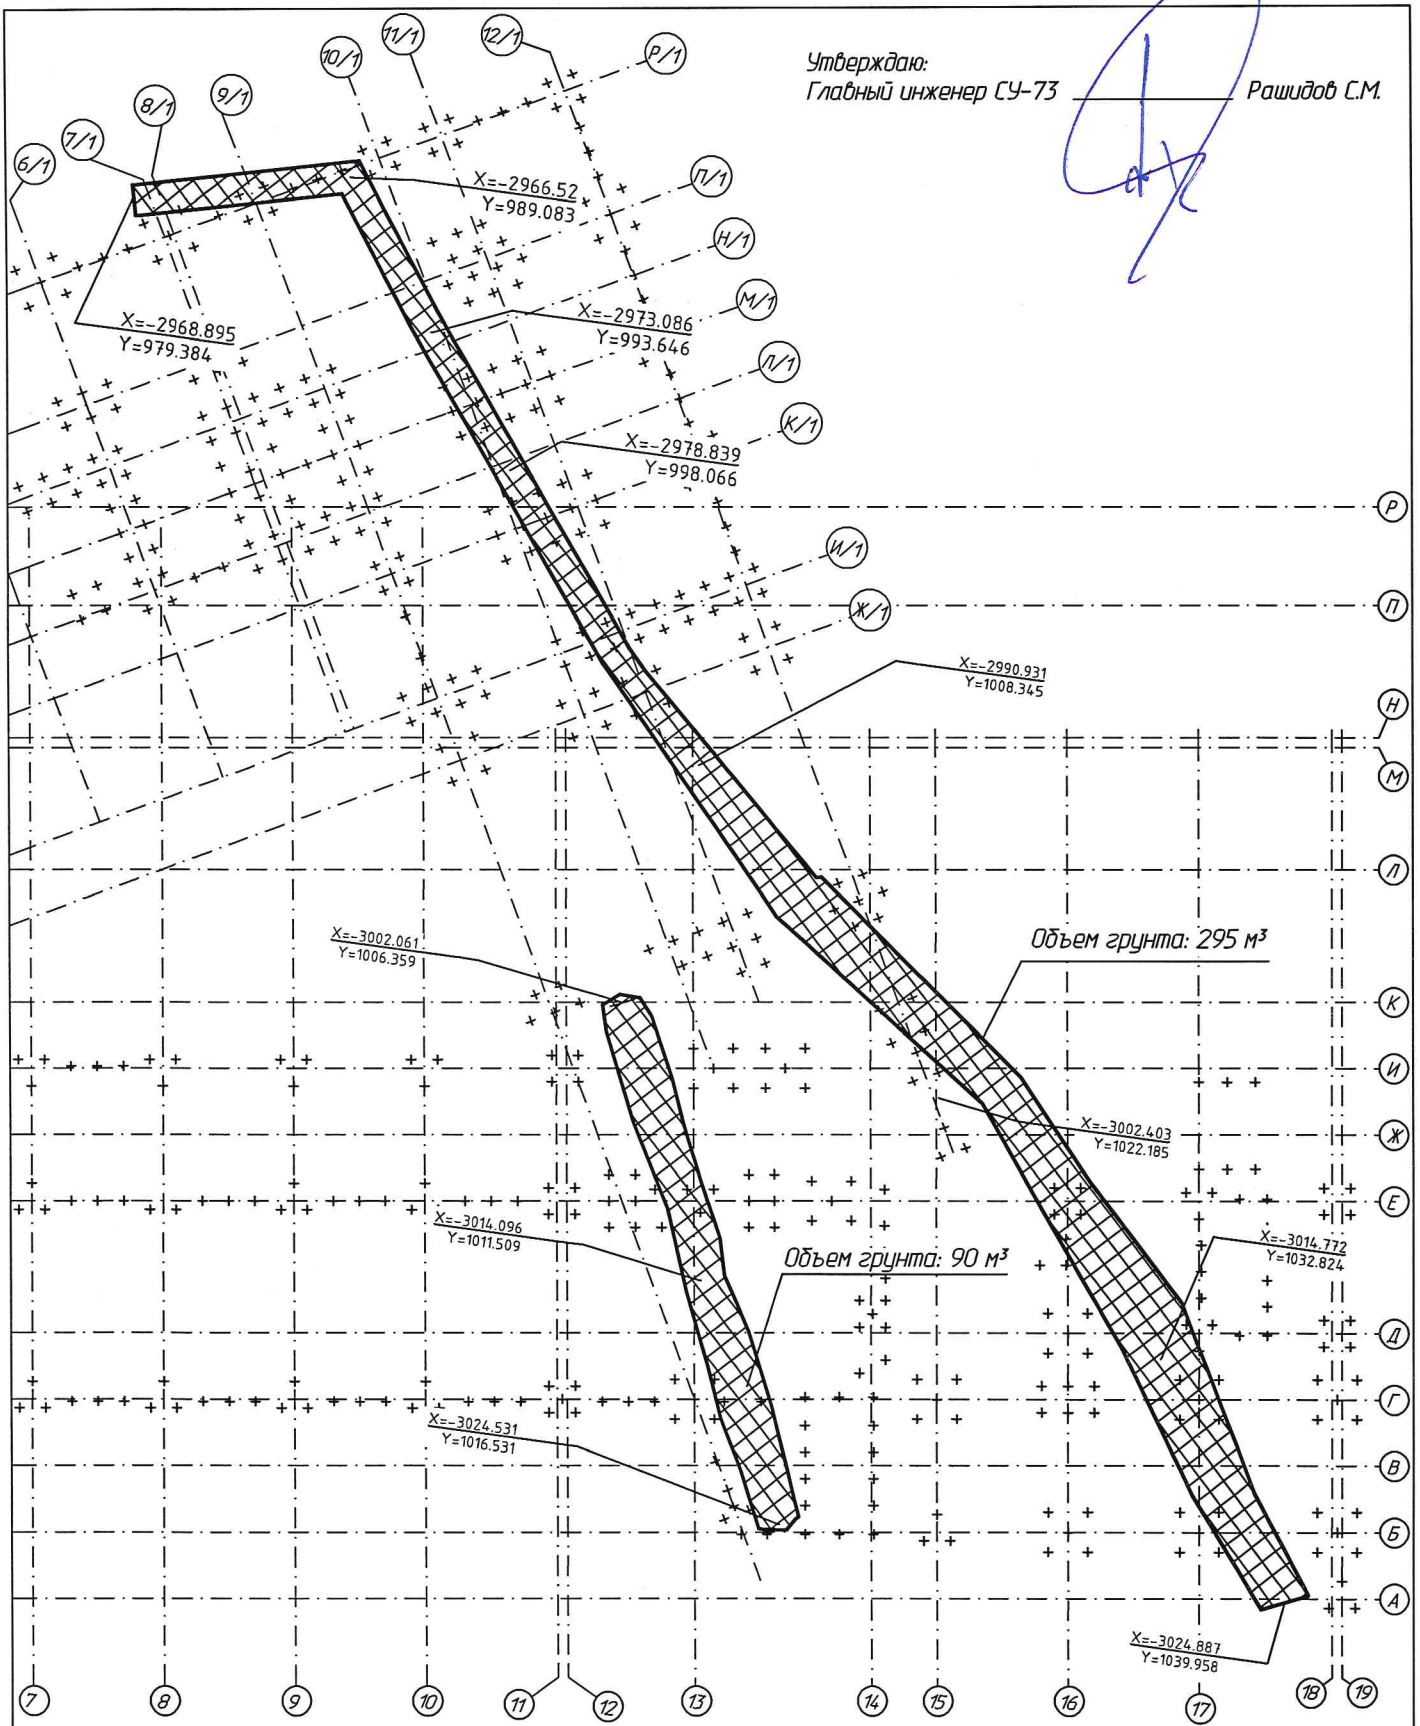

Условные обозначения:

- объем замещаемого грунта
 $90 \text{ м}^3 + 295 \text{ м}^3 = 385 \text{ м}^3$

Примечания:

Система координат г. Минска
 Система высот Балтийская

| Должность | ФИО | Подпись | Дата |
|-----------|--------|---------|------|
| Прораб | Цылько | | |
| Геодезист | Карлюк | | |

| | | |
|--|------|--------------------------|
| 25.017.0.1 | | |
| Реконструкция здания неустановленного назначения по ул. Маяковского, 79 в г. Минске под административно-хозяйственное здание | | |
| Схема объемов замещаемого грунта в осях 7 - 19 (А - Р); в осях 6/1 - 12/1 (Р/1 - Ж/1) | | |
| Стадия | Лист | Листов |
| | | |
| Исполнительная схема | | СУ-73 ОАО "Трест №15" |