

Адкрытае акцыянернае таварыства  
«Трэст № 15 «Спецбуд»  
Спецыялізаванае упраўленне №73  
вул. Альшэўскага, 20а, 220073, г. Мінск  
e-mail: su73@trest15.by  
тэл./факс (017) 257 94 04  
р.р. ВУ63ВПСВ30121039240129330000  
у ААТ «Сбер Банк», БИК ВПСВВУ2Х  
г. Мінск, пр-т Незалежнасці 32А-1  
УНП – 100308522 АКПА – 012796655003



Открытое акционерное общество  
«Трест № 15 «Спецстрой»  
Специализированное управление № 73  
ул. Ольшевского, 20а, 220073, г. Минск  
e-mail: su73@trest15.by  
тел./факс (017) 257 94 04  
р.с. ВУ63ВПСВ30121039240129330000  
в ОАО «Сбер Банк», БИК ВПСВВУ2Х  
г. Минск, пр-т Независимости 32А-1  
УНП – 100308522 ОКПО – 012796655003

08.05.2026 №18-3-8/490  
на \_\_\_\_\_ от \_\_\_\_\_

СУ-199 ОАО «Стройтрест №35»

Об исполнительной съемке

СУ-73 ОАО «Трест № 15 «Спецстрой» направляет Вам рабочую исполнительную съемку разработанного грунта для демонтажа существующей хоз.-бытовой канализации и с объемами песчаного грунта, необходимого для засыпки траншеи, по объекту 25.017: «Реконструкция здания неустановленного назначения по ул. Маяковского, 79 в г. Минске под административно-хозяйственное здание».

Гл. инженер СУ-73


С.М. Рашидов

8 Дрило 029 235 44 50  
8.05.2026



Утверждаю:  
Главный инженер СУ-73

Рашидов С.М.

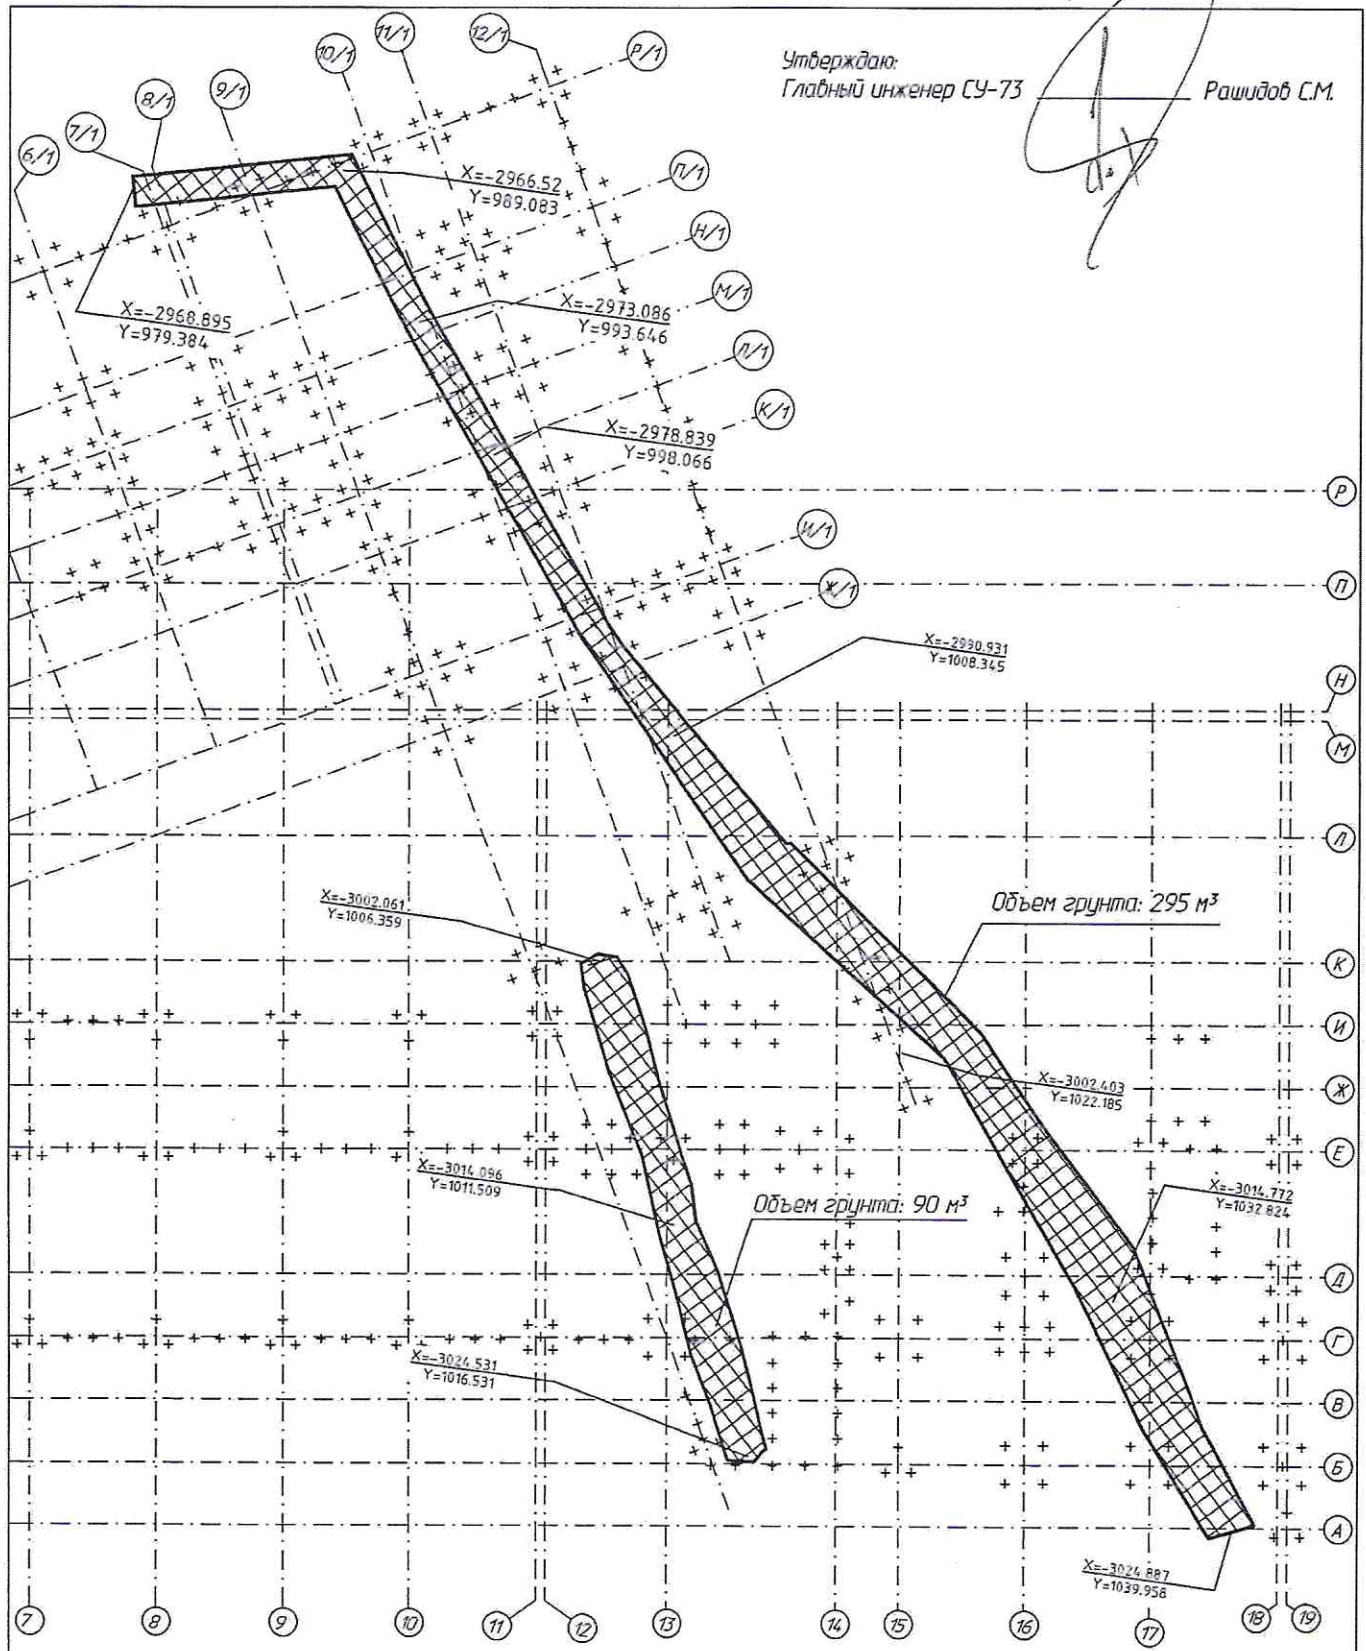


Условные обозначения:

 - объем замещаемого грунта  
90 м³ + 295 м³ = 385 м³

Примечания:

Система координат г. Минска  
Система высот Балтийская

Должность	ФИО	Подпись	Дата
Прораб	Цылько		
Геодезист	Карлюк		

25.017.0.1			
Реконструкция здания неустановленного назначения по ул. Маяковского, 79 б г. Минске под административно-хозяйственное здание			
Схема объемов замещаемого грунта в осях 7 - 19 (А - Р); в осях 6/1 - 12/1 (Р/1 - Ж/1)		Студия	Лист
Исполнительная схема			Листов
		СУ-73 ОАО "Трест №15"	