

Адкрытае акцыянернае таварыства
«Трэст № 15 «Спецбуд»
Спецыялізаванае упраўленне №73
вул. Альшэўскага, 20а, 220073, г. Мінск
e-mail: su73@trest15.by
тэл./факс (017) 257 94 04
р.р. ВУ63ВПСВ30121039240129330000
у ААТ «Сбер Банк», БИК ВПСВВУ2Х
г. Мінск, пр-т Незалежнасці 32А-1
УНП – 100308522 АКПА – 012796655003



Открытое акционерное общество
«Трест № 15 «Спецстрой»
Специализированное управление № 73
ул. Ольшевского, 20а, 220073, г. Минск
e-mail: su73@trest15.by
тел./факс (017) 257 94 04
р.с. ВУ63ВПСВ30121039240129330000
в ОАО «Сбер Банк», БИК ВПСВВУ2Х
г. Минск, пр-т Независимости 32А-1
УНП – 100308522 ОКПО – 012796655003

04.06.2026 № 18-3-1/623
на _____ от _____

Директору
УП «УКС Мингорисполкома»
Бобарико А.К.

Первому заместителю директора -
главному инженеру
УП «Минскинжпроект»
Доротко Е.Ф.

О внесении изменений

При проведении подготовительных работ по выносу сетей водопровода В9 по объекту: «Жилой комплекс в районе дер. Колодищи Минского района. 1-я очередь строительства» было выявлено фактическое несоответствие расположения существующего водопровода В9 Д400 на участке от т.1 до т.2, что влечет разработку дополнительных проектных решений по переносу (сохранности) существующей опоры наружного освещения, корректировки схемы ОДД, восстановления покрытий и изменению трассы перекладываемого участка сети водопровода.

Просим внести советующие изменения в проект.

Приложение

- исполнительная схема на 2л. в 1экз.

Начальник управления

С.А. Ростовцев


Сак Д.И.. +375296603949



Утверждаю:
главный инженер СУ-73

02.06.2026

Рашидов С.М.

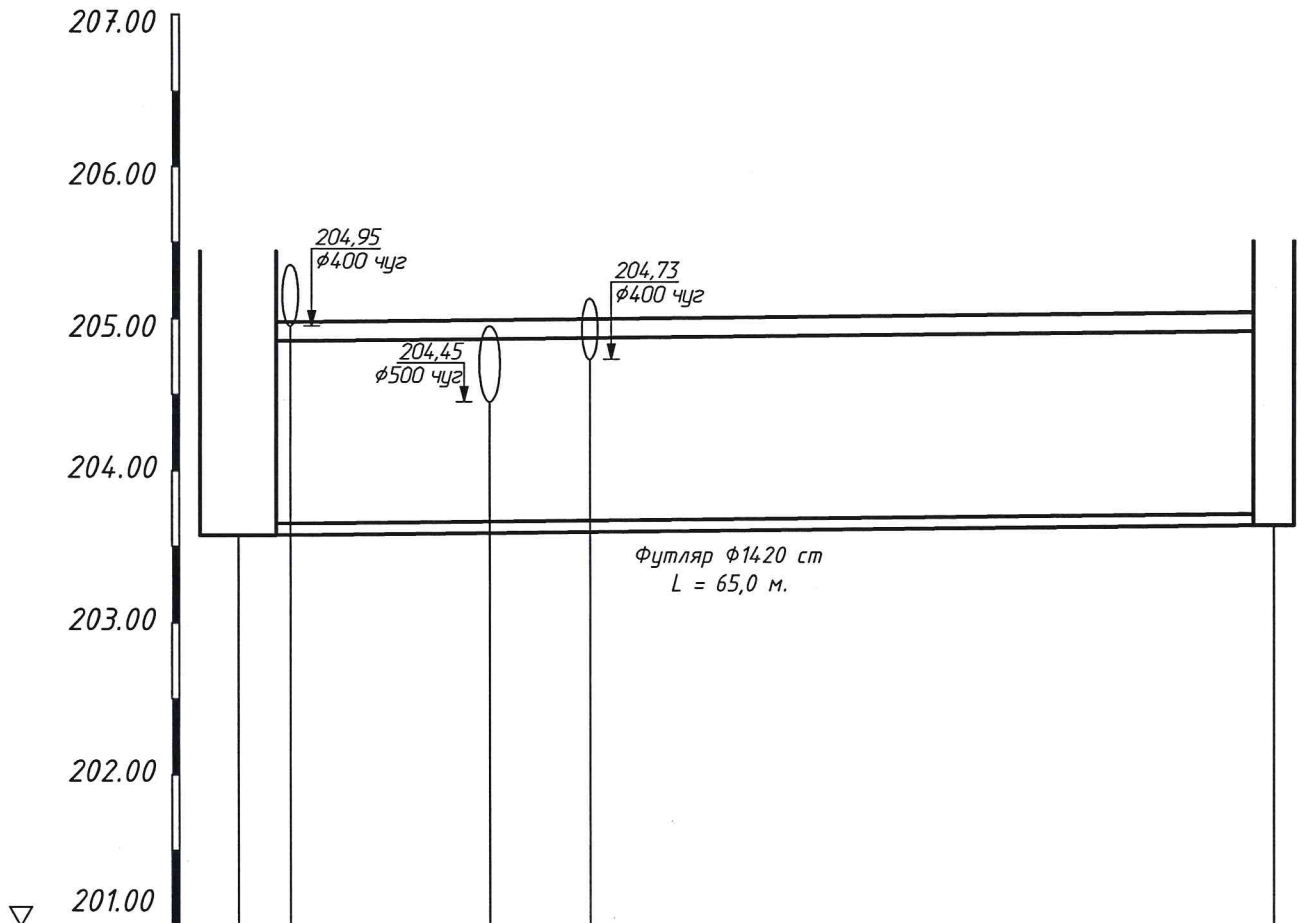

Уклон	0.001	
Расстояние	68.50	
Проект. отметка люка, земли, м	207,86	207,32
Отметка низа или лотка труб, м	203,65	203,72
Обозначение труб	Труба GRP_DN φ1200x4,9x6000 SN4	
Расстояния, м	68,50	
Номер колодца	КД-34	КД-33


M=1500
Mб=150

Система высот: Балтийская
Система координат: г. Минск

18.18

Должность	ФИО	Подпись	Дата
Прораб	Карань		02.06.2026
Геодезист	Дрыло		02.06.2026

Жилой комплекс в районе дер. Колодищи Минского района. 1-я очередь строительства. Улицно-дорожная сеть. Подъездная дорога		
Исполнительный профиль фактического положения водопроводов на участке от КД34-КД33 дождевой канализации К2		
Стадия	Лист	Листов
Исполнительная схема	СУ-73 ОАО "Трест №15 "Спецстрой"	

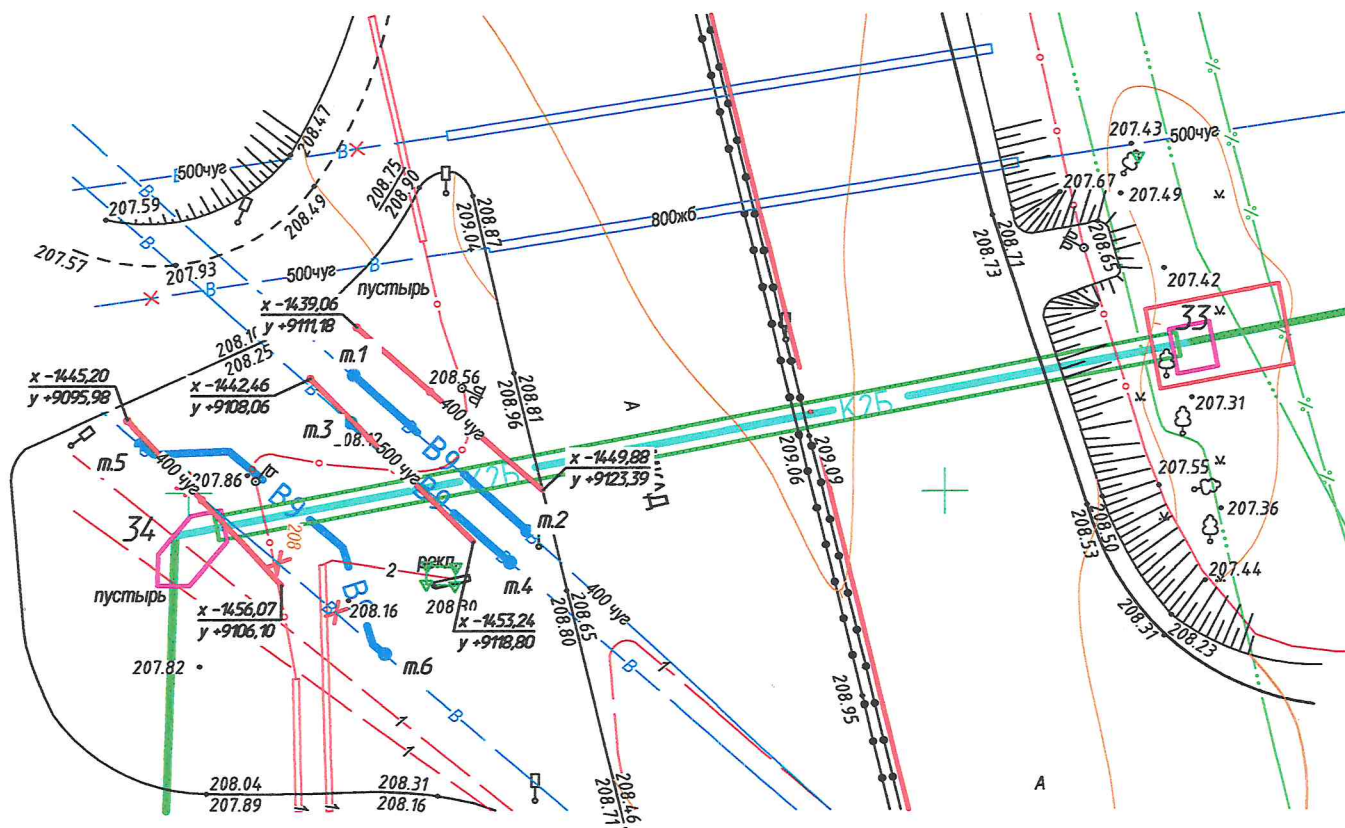

Условные обозначения:

- - фактическое положение газ-питьевого водопровода
- - проектное положение газ-питьевого водопровода

Система высот: Балтийская
Система координат: 2. Минск

18.18

Ме-1500

Должность	ФИО	Подпись	Дата
Прораб	Карань		02.06.2026
Геодезист	Дрило		02.06.2026

Жилой комплекс в районе дер. Колодищи Минского района. 1-я очередь строительства. Улично-дорожная сеть. Подъездная дорога		
Исполнительный план фактического положения водопроводов на участке от КД34-КД33 впадевой канализации К2		Стадия
Исполнительная схема		Лист
СУ-73 ОАО "Трест №15 "Спецстрой"		Листов