


2

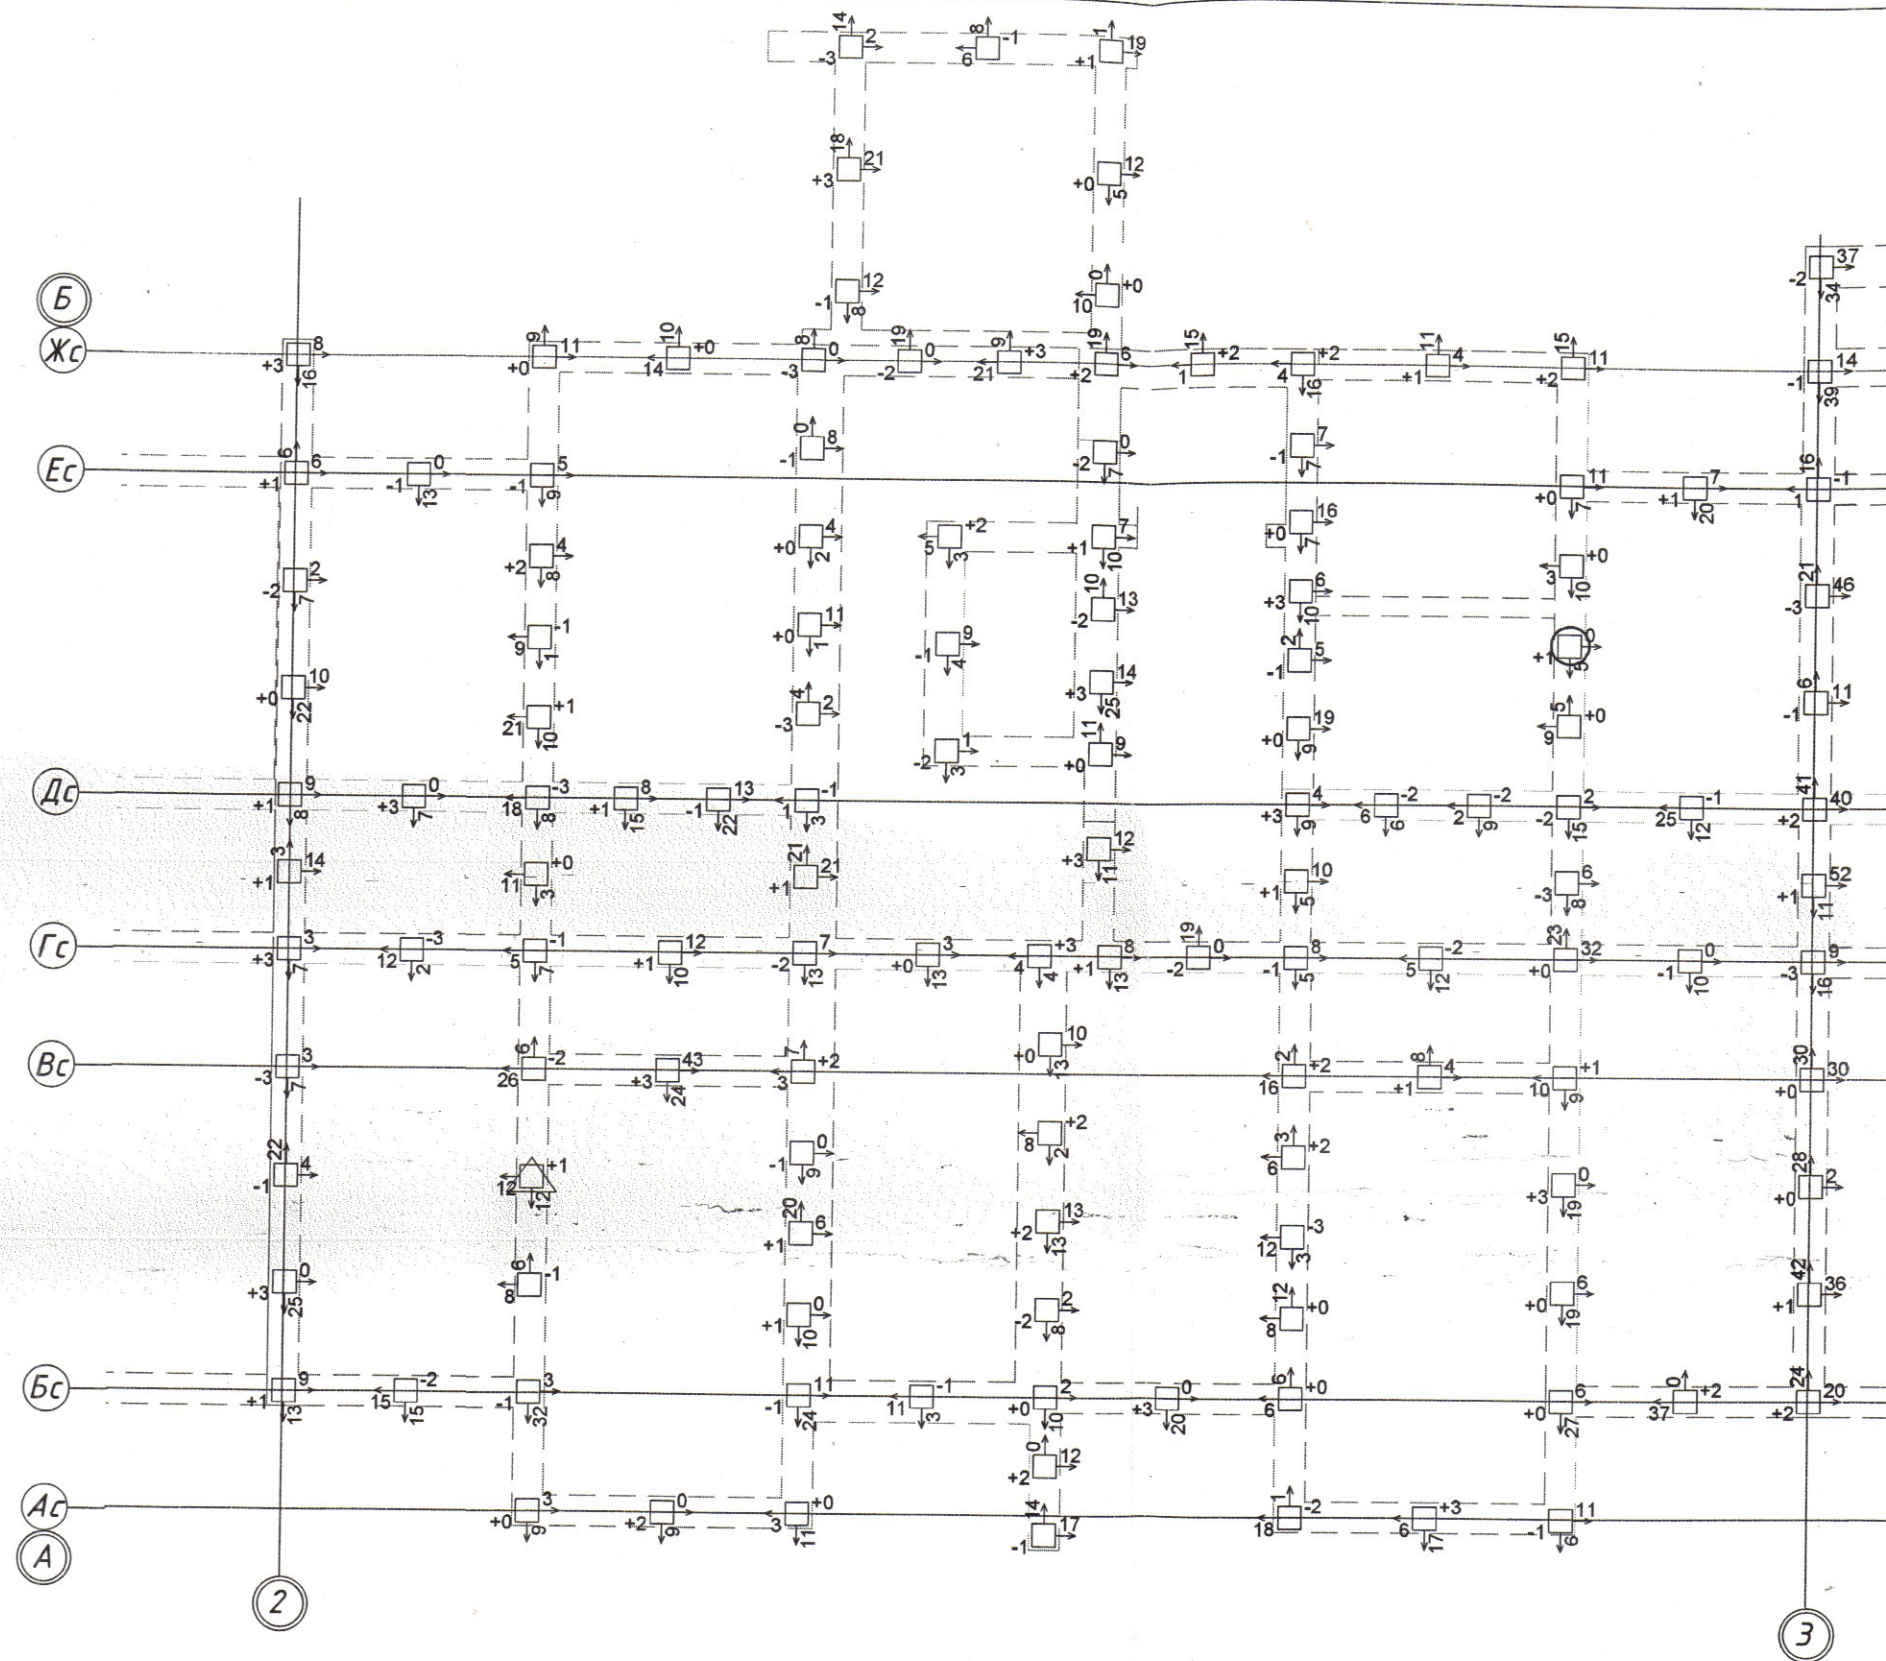

УСЛОВНЫЕ ОБОЗНАЧЕНИЯ:

- +3/-3 - отклонение голов свай по высоте после срубки, см
- \uparrow - фактическое отклонение свай в плане, мм

ПРИМЕЧАНИЕ:
Допустимые отклонения плано-высотного положения после срубки согласно ТКП 45-1.03-313-2018

Утверждаю
И.о. начальника
УМСП-154 ОАО "МАПИД"
Технический документ
Григорьевский Л.Л.
«19» 2026 г.

Должность Ф.И.О. Подпись Дата		"Застройка микрорайона Лошица-10". 2-ая очередь строительства Жилой дом №4А		Стадия	Лист	Листов
Прораб Барановский	Вед. геод Макаревич			С	1	1
Исполнительная схема плано-высотного положения свай после срубки в осях 2-3/А-Б				УМСП-154 ОАО "МАПИД"		