

Адкрытае акцыянернае таварыства
«Трест №15 «Спецбуд»

Упраўленне механізацыі № 70

220014, г.Мінск, вул.Мініна, 1
e-mail: um70@trest15.by
тэл. (017) 397-26-59, факс (017) 375-23-75
р.р ВУ83ВПСВ30121039380119330000
ААТ «Сбер банк», код ВПСВВУ2Х
г. Мінск, пр.Незалежнасці, 32А-1
УНП – 100325820, АКПО - 01279665



Открытое акционерное общество
«Трест № 15 «Спецстрой»

Управление механизации № 70

220014, г.Минск ул. Минина, 1
e-mail: um70@trest15.by
тел. (017) 397-26-59, факс (017) 375-23-75
р.с ВУ83ВПСВ30121039380119330000
ОАО «Сбер банк», код ВПСВВУ2Х
г. Минск, пр. Независимости, 32А1
УНП – 100325820, ОКПО - 01279665

06.07.26 № 16/01-1407

На _____ от _____

Первому заместителю директора –
главному инженеру
УП «УКС Мингорисполкома»
Жминько И.И.

Первому заместителю -
главному инженеру
УП «Минскинжпроект»
Доротко Е.Ф.

О корректировке ПСД

УМ-70 ОАО «Трест № 15 «Спецстрой» по объекту «Улично-дорожная сеть и внеплощадочные инженерные сети жилого района Лошица». Ул. Проектируемая № 12 от ул. Проектируемой № 1 до ул. Чижевских» информирует Вас о том, что при выполнении работ по подключению вновь построенного хозяйственного водопровода были выявлены отклонения в плане местоположения существующего водопровода Д=57мм (подключение в **г.1а**) и существующего газопровода. Фактически существующий водопровод и газопровод, оказались уложены в одной траншее один под одним. Работы по подключению хозяйственному водопровода на участке **1-г.1а** были выполнены согласно прилагаемой исполнительной схеме.

Учитывая вышеизложенное, просим откорректировать ПСД в части переключения существующего газопровода в точке **ПКи5+13,5** с учетом построенного хозяйственного водопровода, при этом учесть необходимость строительства водопроводного колодца в точке врезки в существующую сеть (**г.1а**).

Приложение: Исполнительная схема – 1 экз.


Заместитель начальника УМ-70

Г.Ф. Ган

01 Ракин И.Б. 044 771 17 92



Исполнительная схема

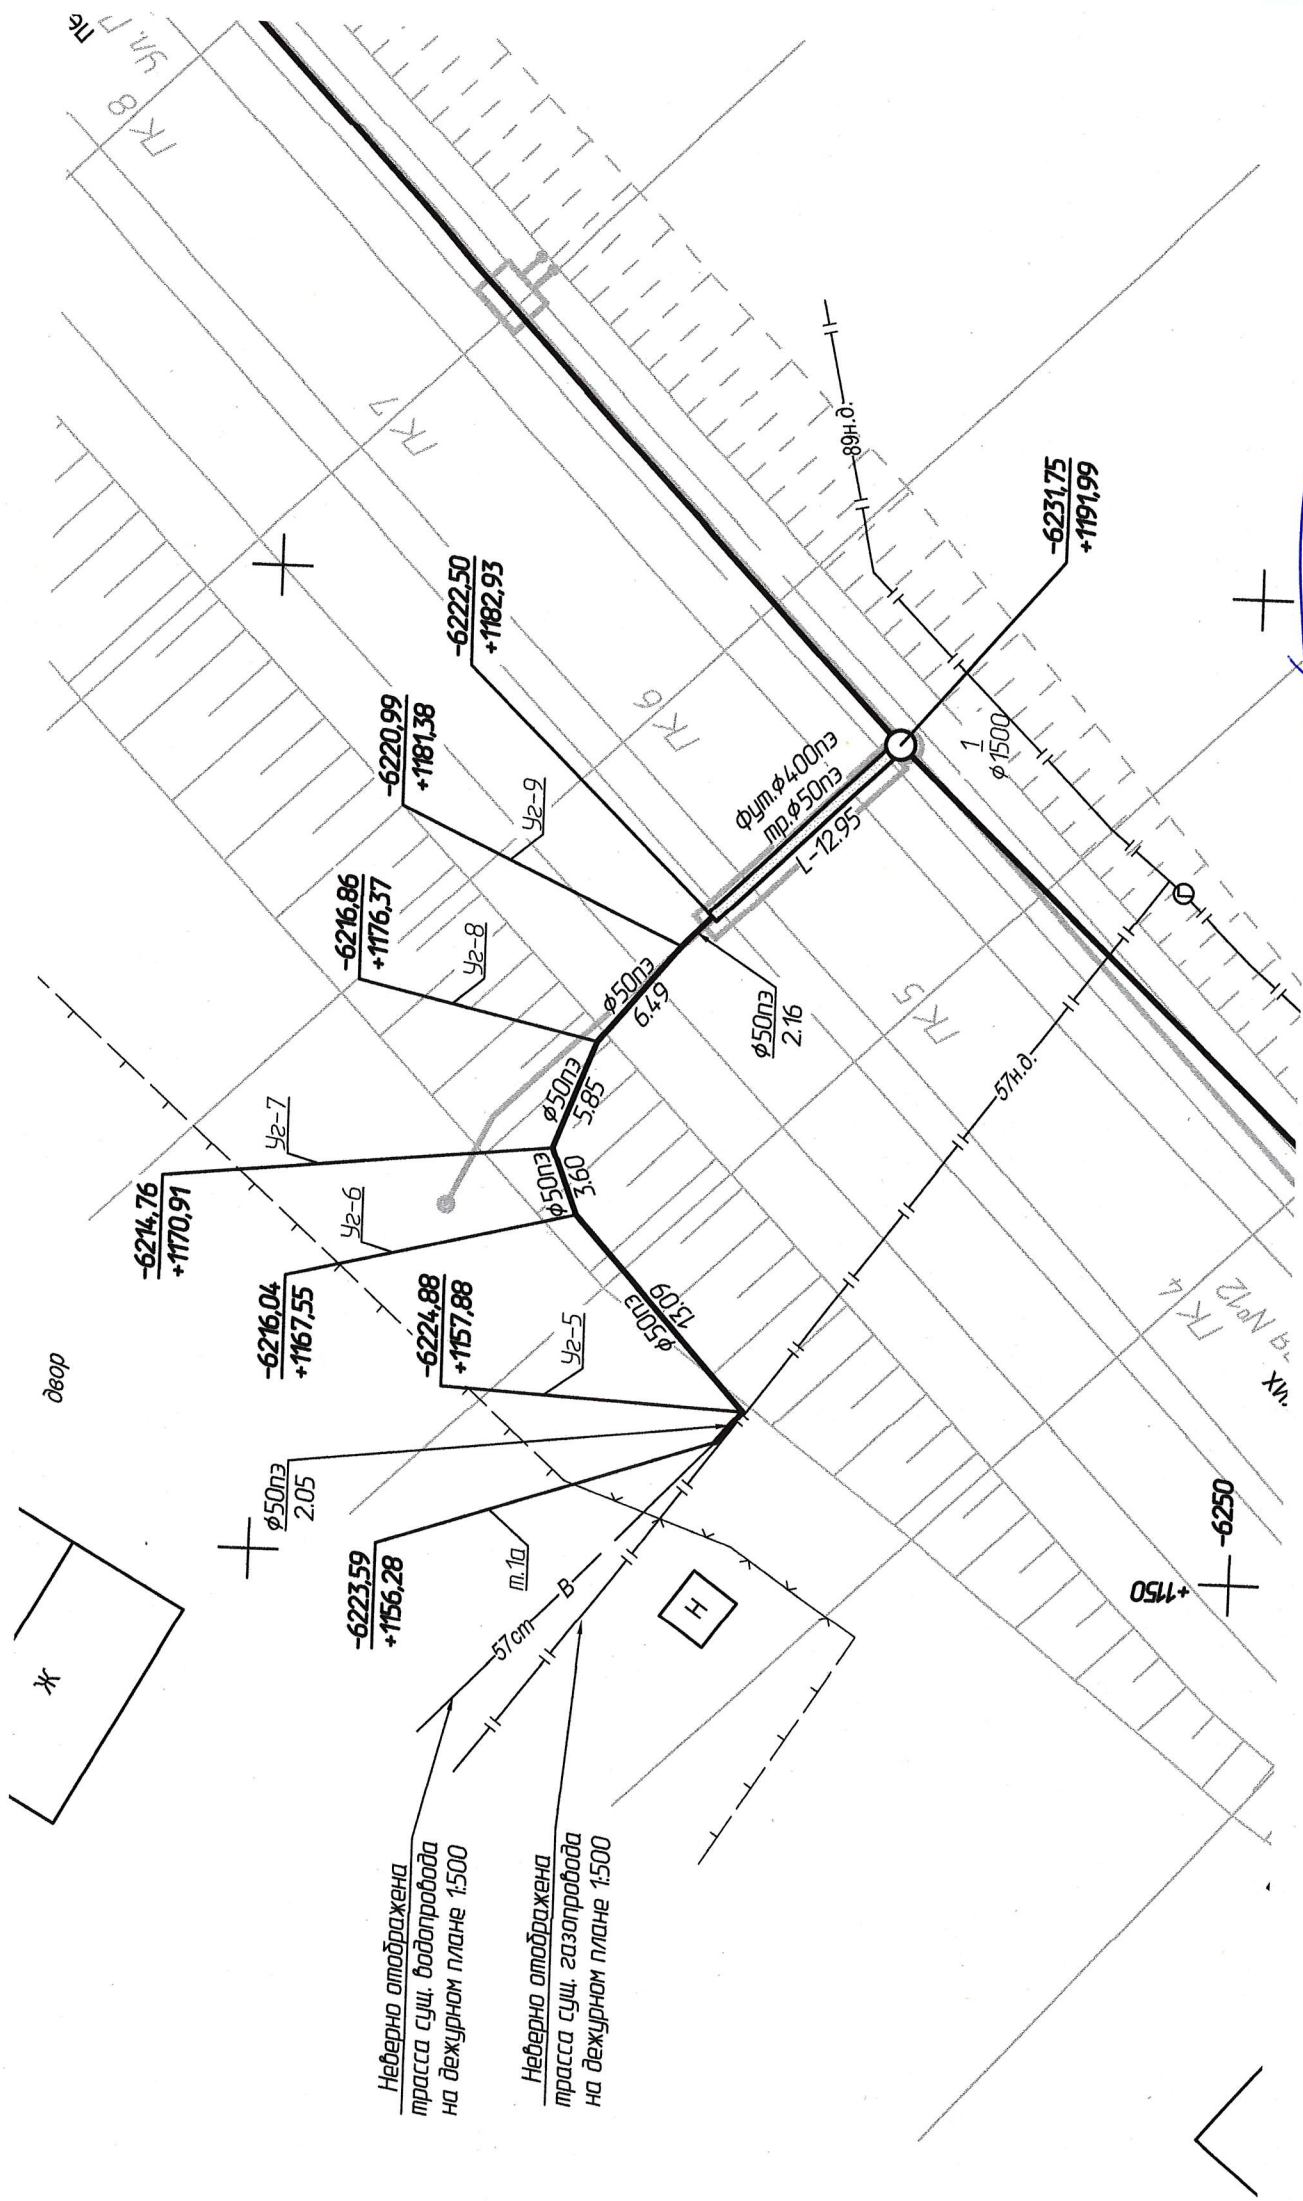

Неверно отображена трасса сущ. водопровода на дежурном плане 1:500

Неверно отображена трасса сущ. газопровода на дежурном плане 1:500

Раков И.С.