Утверждаю,
дальнейшее производство
работ разрешаю _____ гл. инженер

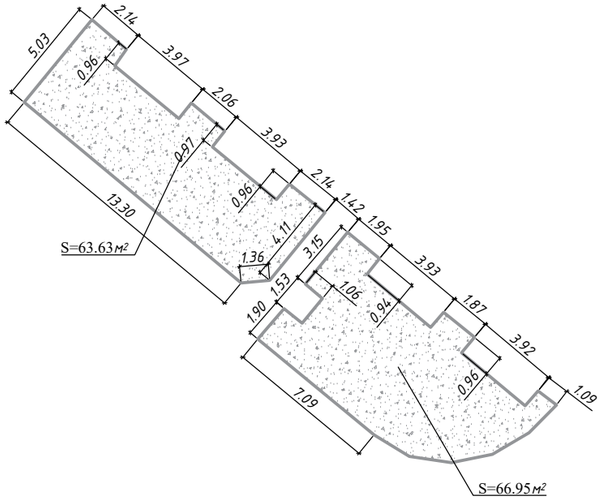

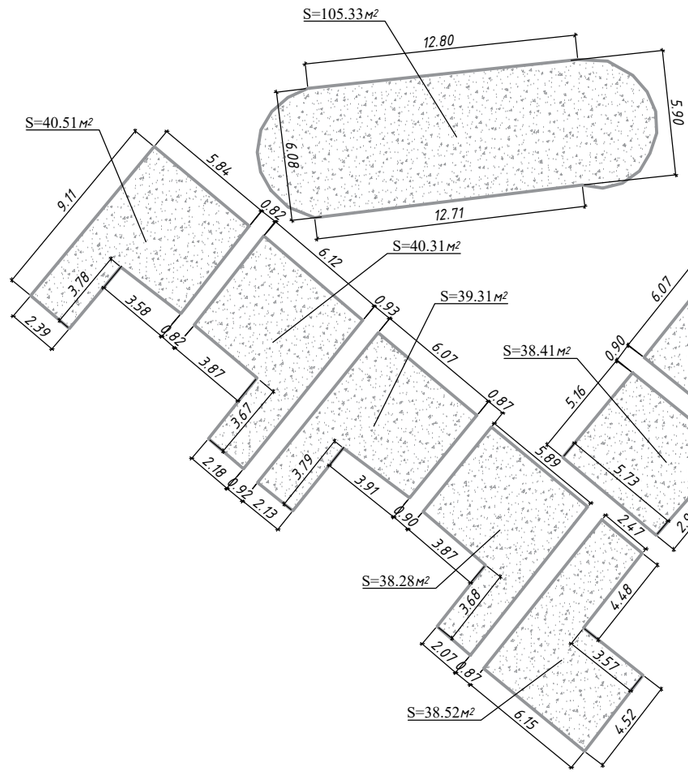

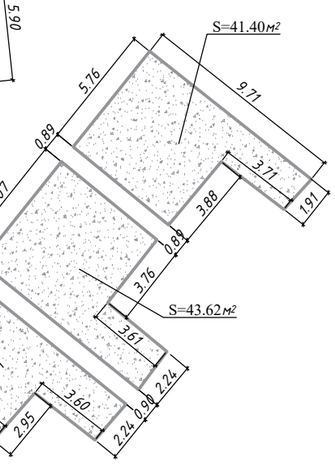

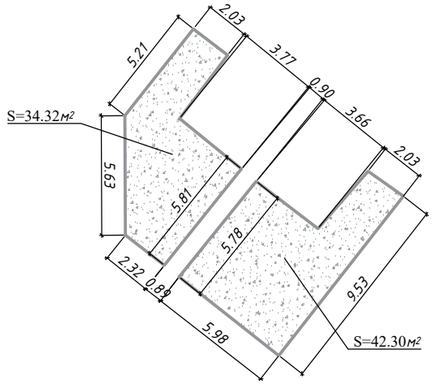

Условные обозначения

1.10 *-фактический размер, м.*

S=35.54м² *-площадь бетонного участка*

Общая площадь бетонного покрытия 632.89 м²

						20.211-ГП			
Изм.	*Кол.уч.*	*Лист*	*№док.*						
Должность		*ФИО*		*Подпись*	*Дата*	*Детское дошкольное учрждение на 190 мест с бассейном*	*Стадия*	*Лист*	*Листов*
Геодезист							*ИД*		*1*
						Исполнительная съемка бетонных участков покрытия. Расчет площади бетонного покрытия.	*ЧПУП "АРХИПЛАН"*		