Утверждаю:
Главный инженер СУ 199
Буйновский Д.В.

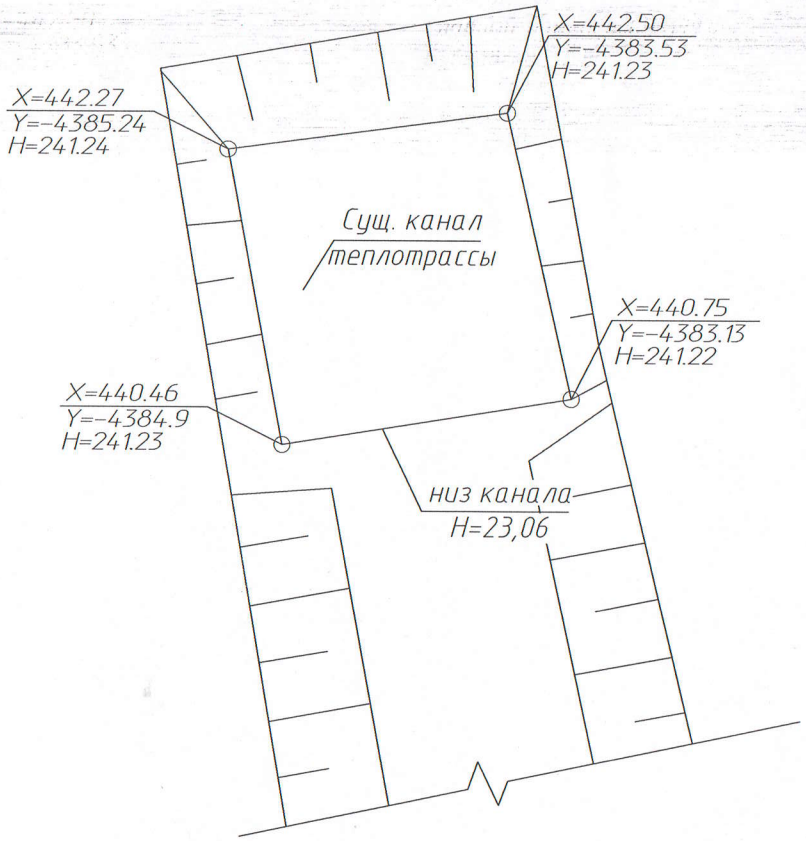

Система координат г. Минска
Система высот Балтийская

Выполнил	Ф.И.О.	Подп.	Дата
геодезист	Полозков И.Н.		11.25
прораб	Виктосенко В.В		

58-04/25ППР

Жилая многоквартирная застройка
в районе ул. Притыцкого-ул. Дунина-Марцинкевмча
в г. Минске. 5 очередь строительства

Стройгенплан	Стадия	Лист	Листов
	С	1	1

Исполнительная схема планово-высотного положения существующего канала теплотрассы

СУ 199
ОАО "Стройтрест №35"