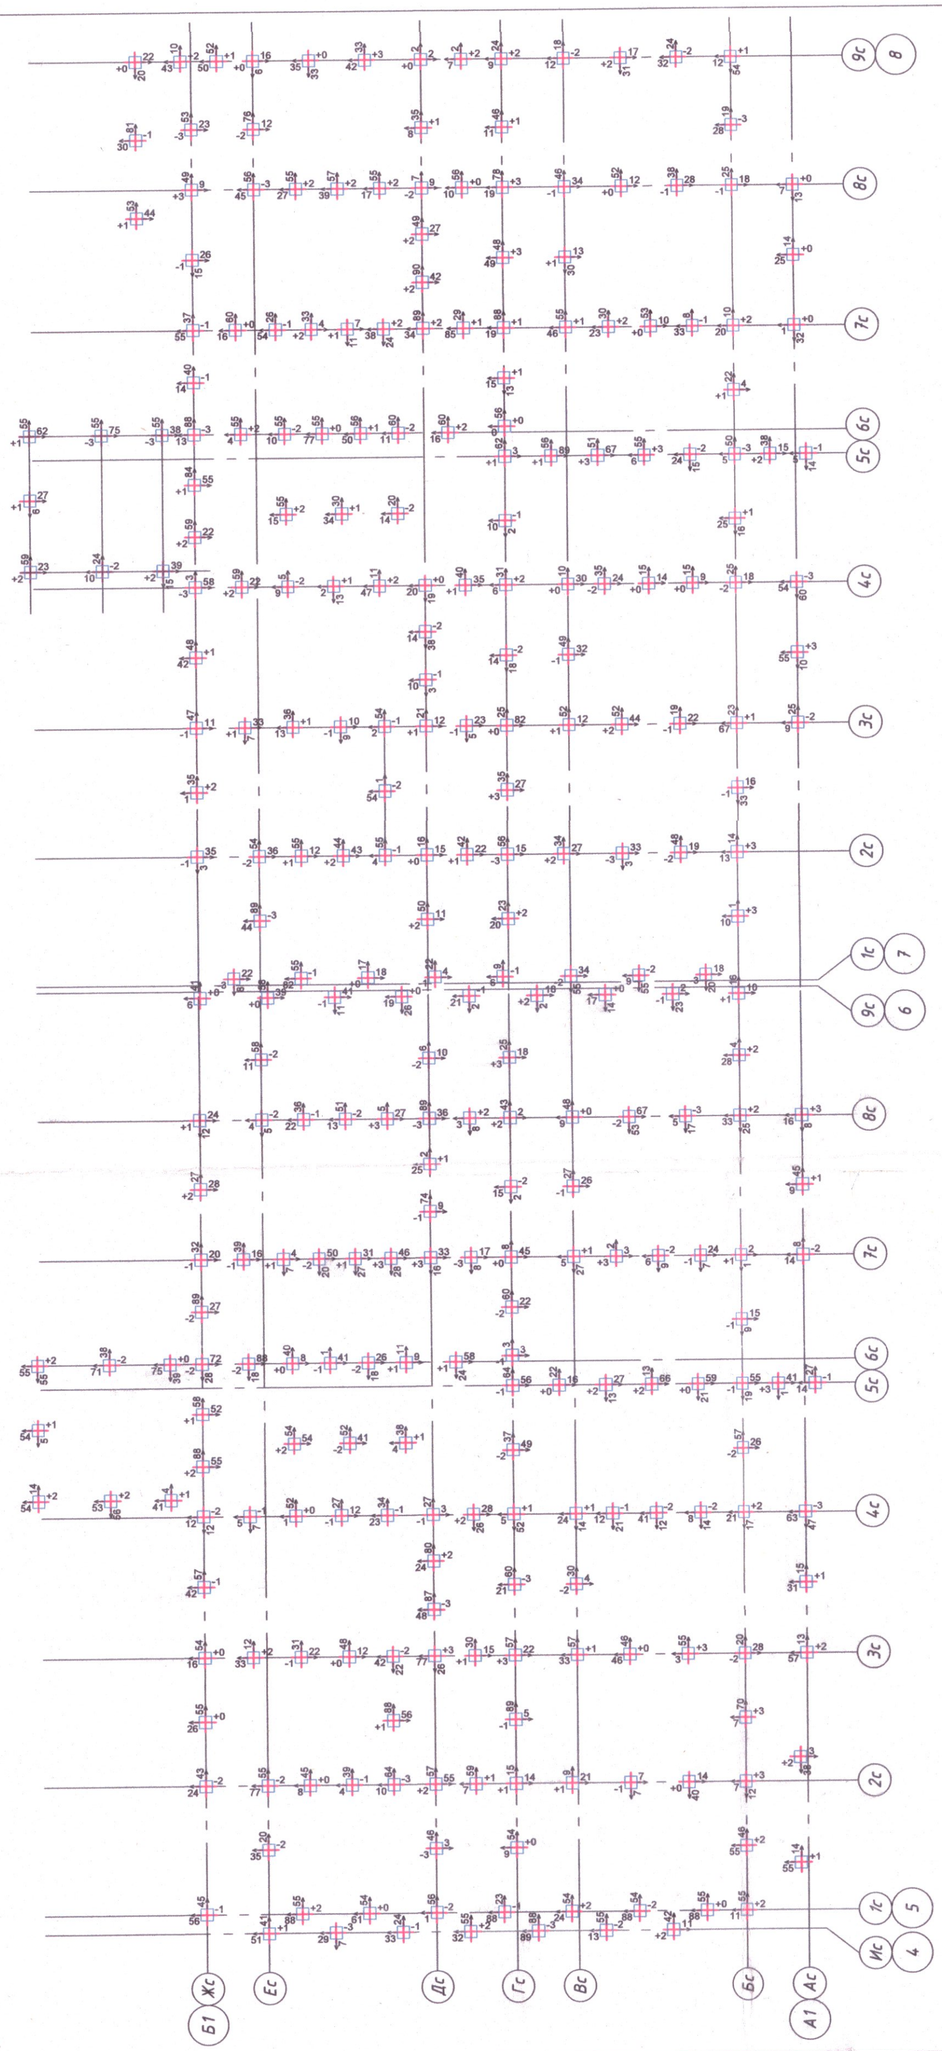

Утверждаю
И.о. начальника
УМСР–154 ОАО "МАПИД"
_____ Грамадский Л.Л.
«29» 04 2026 г.

УСЛОВНЫЕ ОБОЗНАЧЕНИЯ:

+3/–3 - *отклонение голов свай по высоте после срубки,см*

6/39 - *фактическое отклонение свай в плане, мм*

ПРИМЕЧАНИЕ:
Допустимые отклонения планово-высотного положения после срубки согласно ТКП 45-1.03-313-2018

Должность	Ф.И.О.	Подпись	Дата
Прораб	Барановский		04.26
Вед. геод	Макаревич		04.26

"Застройка микрорайона Лошица–10". 2–ая очередь строительства. Жилой дом №4А

Стадия	Лист	Листов
С	1	1

Исполнительная схема планово–высотного положения свай после срубки в осях 4–8/А1–Б1

УМСР–154 ОАО "МАПИД"